


5 PASPORT OBJEKTU

D010802

B - KATEDRY

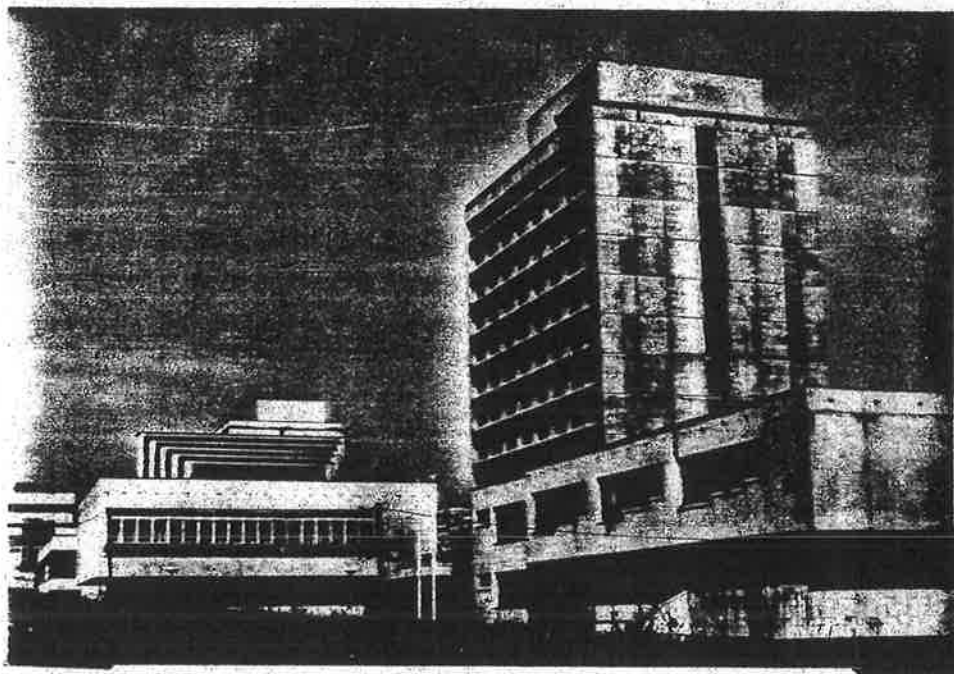

- Obsah:
- titulní list
  - snímek pozemkové mapy s vyznačeným objektem
  - výpis z evidence nemovitostí
  - údaje o plochách (str. 1-3)
  - výkresy: půdorys 1PP  
půdorys 1NP  
půdorys 2NP  
příčný řez

2674,88 m<sup>2</sup>

Škola: 13 UNIVERZITA J.E.PURKYNĚ  
Fakulta: 99 REKTORÁT UJEP  
Hoření 13 40001 Ústí n/L

Areál: 00108 - Sever.terasa  
Objekt: 02 B - katedry  
Poř.čís.: 40001 Ústí n/L  
Hoření 13

Katastrální území: Ústí n/L  
Zastavěná plocha : 3953  
Číslo parcely : 4895/2  
Druh pozemku: zast. plocha  
Volná plocha: 0  
Plocha parcely: 3953

Vlastník: UJEP  
Druh využití: 1

Speciální podmínky ochrany: 0

Autor: ing.arch.Kvaš, ing.arch.Burda, KPÚ Ústí

		<u>Plochy:</u>	
Počet podzemních podlaží:	1	Výuka celoškolská	0 0.00
Počet nadzemních podlaží:	2	Výuka a VV	1 1061.69
Obestavěný prostor:	16500	Samost.VV,výp.stř.	2 0.00
Plocha zast. objektem:	1430	Tělovýchova	3 577.27
Užitková plocha:	2675	Studijní inf.centra	4 0.00
Typ objektu:	KT	Rektorát, děkanát	5 0.00
Rok výstavby:	1979	Údržba, provoz	6 130.22
Poslední zásah:	0	Stravování	7 0.00
Specifikace zásahu:		Ubytování	8 0.00
Technický stav:	1-2	Ostatní	9 0.00
Zůstatková hod.objektu:	0		
		-----	
		PUC celkem:	1769.18

6

PASPORT OBJEKTU

D010803

C - MENZA



- Obsah:
- titulní list
  - snímek pozemkové mapy s vyznačeným objektem
  - výpis z evidence nemovitosti
  - údaje o plochách (str. 1-3)
  - výkresy: půdorys 1PP  
půdorys 1NP  
půdorys 2NP  
příčný řez

Škola: 13  
Fakulta: 99

UNIVERZITA J. E. PURKYNĚ  
REKTORÁT UJEP  
Hořeni 13

40001 Ústí n/L

Areál: D0108 - Sever. terasa  
Objekt: 03 C - menza  
Poř.čís.:

Hořeni 13  
40001 Ústí n/L

Katastrální území: Ústí n/L  
Zastavěná plocha: 3953  
Číslo parcely: 4895/2

Druh pozemku: zast.plocha  
Volná plocha: 0  
Plocha parcely: 0

Vlastník: UJEP

Druh využití: 1

Speciální podmínky ochrany: 0

Autor: ing.arch.Kvaš, ing.arch.Burda, KPÚ Ústí

Počet podzemních podlaží: 2  
Počet nadzemních podlaží: 1  
Obestavěný prostor: 16275  
Plocha zast. objektem: 1235  
Užitková plocha: 2512  
Typ objektu: KT  
Rok výstavby: 1979  
Poslední zásah: 0  
Specifikace zásahu:  
Technický stav: 1-2  
Zástatková hod.objektu: 0  
Kapacita menzy (hl.j./sm): 900

Plochy:

Výuka celoškolská	0	239.49
Výuka a VV	1	125.88
Samost.VV,výp.stř.	2	0.00
Tělovýchova	3	0.00
Studijní inf.centra	4	0.00
Rektorát, děkanát	5	0.00
Údržba, provoz	6	49.00
Stravování	7	812.89
Ubytování	8	0.00
Ostatní	9	0.00

FUC celkem:

1227,26

# Pasport stavebního objektu


Univerzity Jana Evangelisty Purkyně v Ústí nad Labem  
adresa: Hořeni 13, 400 96 Ústí nad Labem

11,692 m<sup>2</sup>

z toho koleji

5-11p. 3 168 m<sup>2</sup>

- Obsah:
1. Snímek pozemkové mapy s vyznačenou hranicí areálu
  2. Soupis pozemků v areálu
  3. Rozdělení ploch areálu podle využití
  4. Pasport objektu D010801 A - REKTORÁT
  5. Pasport objektu D010802 B - KATEDRY
  6. Pasport objektu D010803 C - MENZA

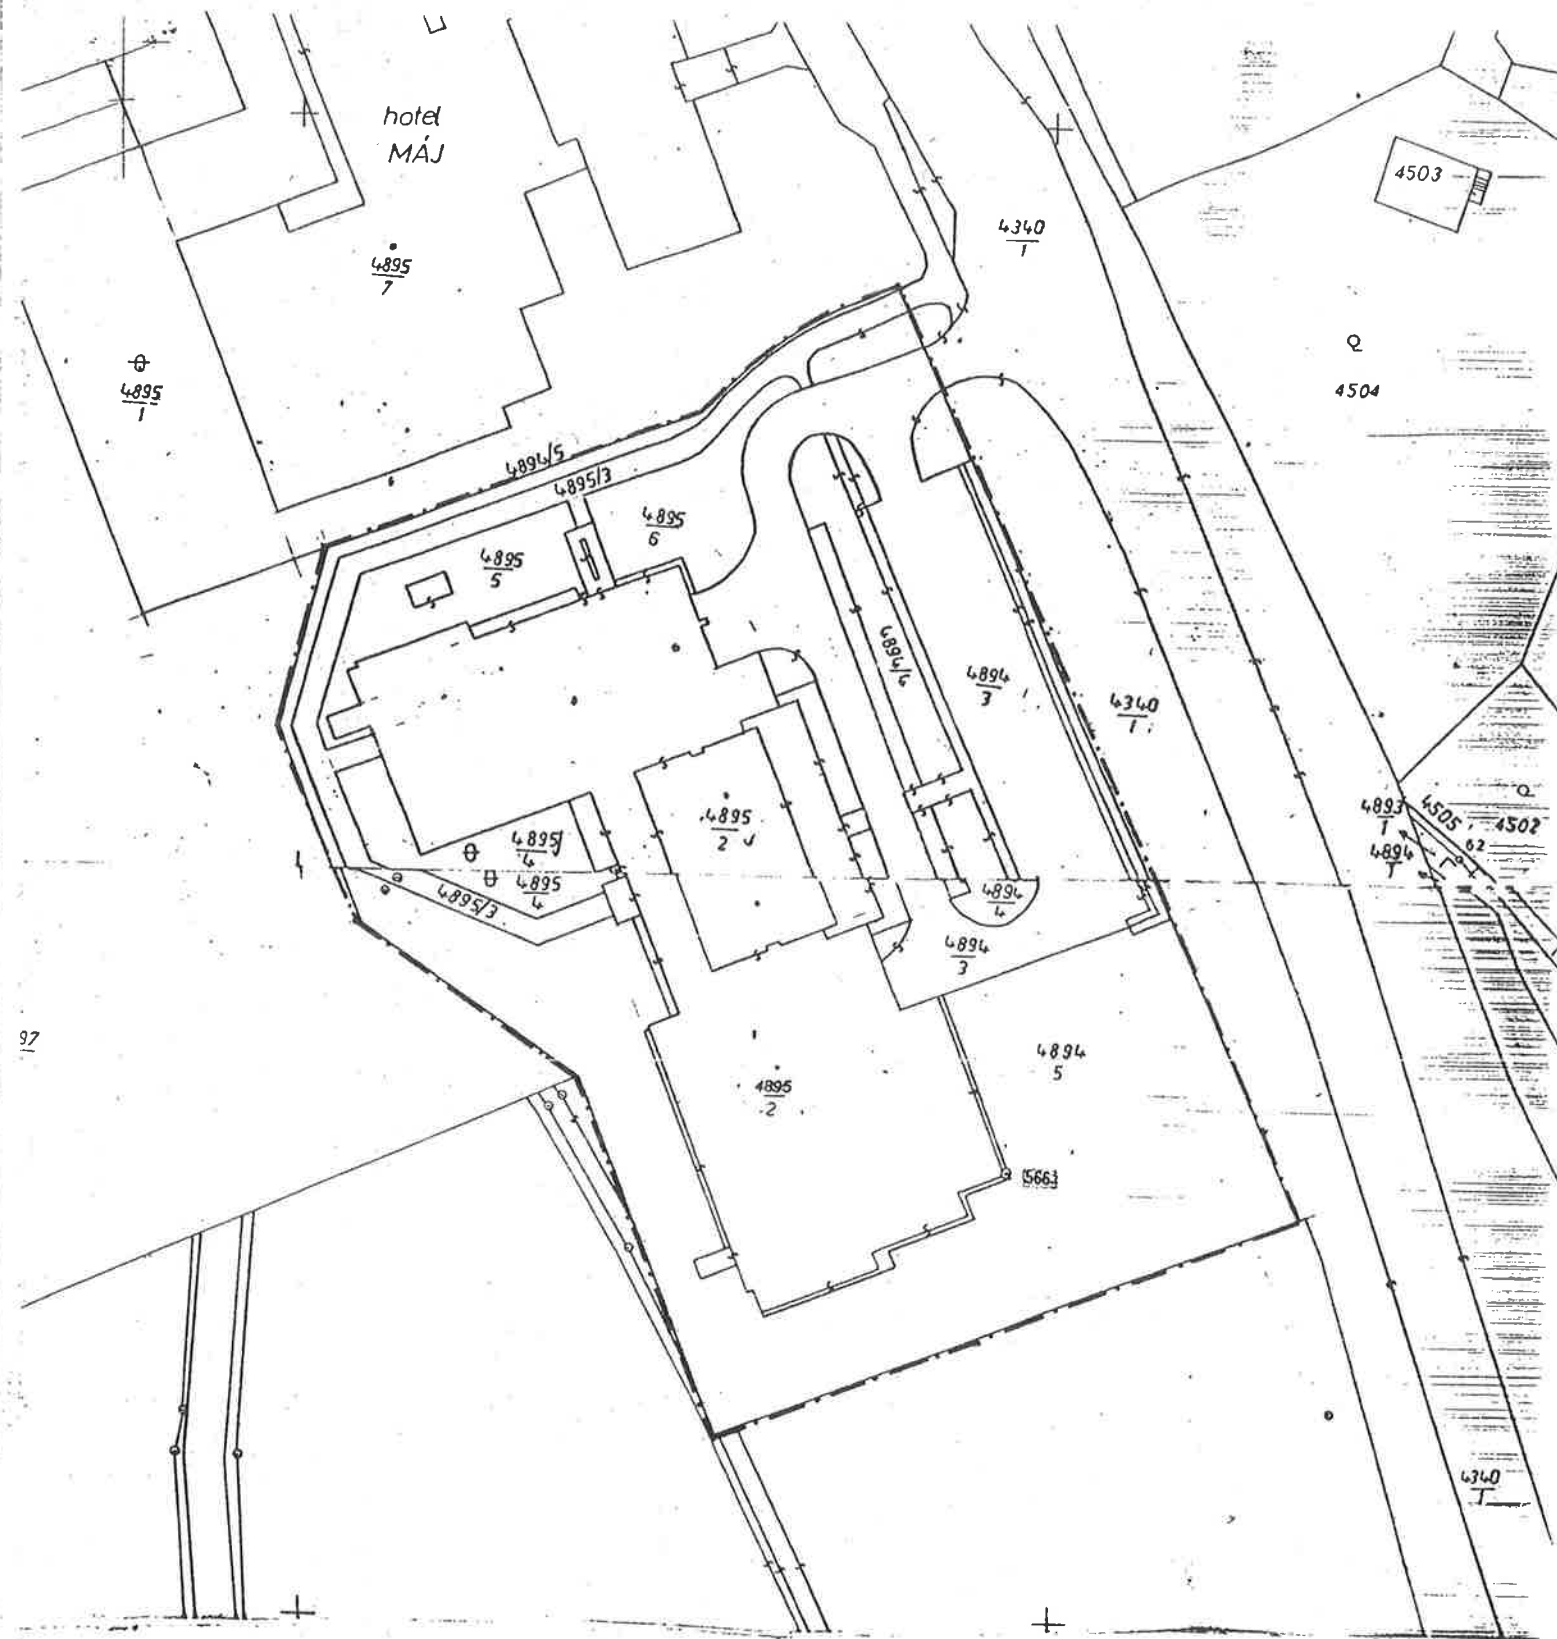

Název organizace KGKS Liberec Středisko geodézie Ústí n. L.	Okres	Ústí nad Labem	Obec	Ústí nad Labem	Kat. území	Ústí nad Labem
	Číslo zakázky	210-2552	Mapový list č.	4-7/21,23	Měřítko	1:1 000
<b>SNÍMEK POZEMKOVÉ MAPY</b>						
Vyhotočil		Potvrdil				
Dne 10.8.1992		Dne 10.8.1992				

2. SOUPIS POZEMKŮ V AREÁLU 00108 - SEVERNÍ TERASA

Katastrální území ----- Adresa	Číslo popisné ----- parcelní	Druh pozemku	Výměra v m <sup>2</sup>	Vlastník ----- Využití	Číslo obj. v areálu	T P	Plocha zast.obj. ----- poč.podl.
Ústí n/L ----- Hořeni 13	4894/3	ostatní	2756	UJEP ----- parkov.			
	4894/4	ostatní	654	UJEP ----- zeleň			
	4894/5	ostatní	3217	UJEP ----- zeleň			
	4895/2	zast.pl.	3953	UJEP ----- V,U,R	01	T	986 ----- 1+13
				UJEP ----- výuka	02	T	1430 ----- 1+2
				UJEP ----- V,S	03	T	1235 ----- 1+2
	4895/3	ostatní	604	UJEP ----- komunik.			

	4895/4	ostatní	343	UJEP zeleň			
	4895/5	ostatní	390	UJEP zeleň			
	4895/6	ostatní	333	UJEP zeleň			

3. ROZDĚLENÍ PLOCH AREÁLU PODLE VYUŽITÍ

Plocha pozemku celková	Plocha zastav. objekty	otevřené (nekryté) plochy				veřejné	
		výukové pěstít.	tělových.	komunikace cesty	parkov.	vodní	zeleň
12250	3651			604	2756		5239



13 UNIVERZITA J.E.PURKYNĚ  
99 REKTORÁT UJEP  
Hořeni 13

40001 Ústí n/L

Strana: 1  
Dne: 09/06/93

Areál: D0108 - Sever.terasa  
Objekt: 01 A - rektorát  
Poř.čís.:

Hořeni 13  
40001 Ústí n/L

Podlaží: -1

Ú d a j e o p l o c h á c h o b j e k t u

Č.míst.	dveří	Název	Plocha	Výška	Zařazení	Účel	Kód	Kubatura	Uživatel	Útvar
001	003	Kancelář knihovny	18.40	3.90	1	4	57	<del>175.50</del>	UJEP	
002	002	Knihovna	34.90	3.90	1	4	48	136.11	UJEP	
003	004	Sklad knih	29.30	3.90	1	4	52	0.00	UJEP	
004	007	Sklad knih	24.30	3.98	1	4	52	96.71	UJEP	
005	008	Studovna	24.30	3.98	1	4	46	96.71	UJEP	
006	011	Schodiště	25.00	3.98	2	6	09	99.50	UJEP	
007	001	Předsíň	36.18	3.90	2	6	11	141.10	UJEP	
008	009	Podatelna	18.90	3.90	1	6	57	46.41	UJEP	
009	010	Úklidová komora	4.40	3.98	1	6	98	45.37	UJEP	
010		Výtahová šachta	12.76	3.98	2	6	10	50.78	UJEP	
011	013	Učebna	40.40	3.90	1	1	08	157.56	UJEP	
012		Tel.manipulantka	8.48	3.90	3	6	01	33.07	UJEP	
013		Tel.ústředna	34.10	3.98	3	6	01	135.71	UJEP	
014	014	Předsíň tel.ústředny	24.30	3.98	2	6	11	96.71	UJEP	
015	012	Chodba	55.34	3.98	2	6	08	220.25	UJEP	
016	047	Sklad	24.28	3.98	1	6	52	96.63	UJEP	
017	046	Sklad	24.28	3.98	1	6	52	96.63	UJEP	
018	045	Sklad	24.28	3.98	1	6	52	96.63	UJEP	
019	043	Sklad	23.92	3.98	1	6	52	95.20	UJEP	
020		Baterie nouz.osvětlení	3.15	3.98	3	6	05	12.53	UJEP	
021	042	Předsíň	3.10	3.98	2	6	11	12.33	UJEP	
022	044	Sklad	16.65	3.98	1	6	52	66.26	UJEP	
023	040	Sklad	23.92	3.98	1	6	52	95.20	UJEP	
024		WC	1.26	3.98	1	6	93	5.01	UJEP	
025	039	Předsíň	3.26	3.98	2	6	11	12.97	UJEP	
026		Sklad údržby	12.00	3.98	1	6	52	47.76	UJEP	
027		Umývárna	7.38	3.98	1	6	93	29.37	UJEP	
028	038	Předsíň	3.26	3.98	2	6	11	12.97	UJEP	
029		WC	1.26	3.98	1	6	93	5.01	UJEP	
030		Sklad	12.00	3.98	1	6	52	47.76	UJEP	
031		Umývárna	7.38	3.98	1	6	93	29.37	UJEP	

Celkem

Rozdělení podle zařazení

Za podlaží:		1	2	3	4	5	6
počet míst.:	31	20	8	3	0	0	0
plocha:	579.74	370.81	163.20	45.73	0	0	0
kubatura:	2293.21	1465.24	646.64	181.32	0.00	0.00	0.00

13 UNIVERZITA J.E.PURKYNĚ  
99 REKTORÁT UJEP  
Hořeni 13

40001 Ústí n/L

Strana: 2  
Dne: 09/06/93

Areál: D0108 - Sever.terasa  
Objekt: 01 A - rektorát  
Poř.čís.:

Hořeni 13  
40001 Ústí n/L

Podlaží: 01

Ú d a j e o p l o c h á c h o b j e k t u

Č.míst. dveří	Název	Plocha	Výška	Zařazení	Účel	Kód	Kubatura	Uživatel	Útvar
001	Zádveří	4.20	3.59	2	5	01	15.07	UJEP	
002	Zádveří	4.20	3.59	2	5	01	15.07	UJEP	
003	Hlavní vstupní hala	238.44	3.80	2	5	04	906.07	UJEP	
005	104 Vrátnice	23.35	3.59	1	5	02	83.82	UJEP	
006	105 Archiv ek.odd.	24.02	3.59	1	5	51	86.23	UJEP	
007	103 Vstup-rektorát	11.73	3.59	2	5	11	42.11	UJEP	
008	106 Předsíň WC-ženy	2.11	3.59	2	5	11	7.57	UJEP	
009	WC-ženy	1.03	3.59	1	5	93	3.69	UJEP	
010	107 Předsíň WC-muži	1.75	3.59	2	5	11	6.28	UJEP	
011	WC-muži	1.32	3.59	1	5	93	4.73	UJEP	
012	Čekárna před rektorátem	30.04	3.59	1	5	44	107.84	UJEP	
013	113 Kuchyňka	6.70	3.59	1	5	97	24.05	UJEP	
014	111 Sekretářka rektora	21.40	3.00	1	5	24	64.20	UJEP	
015	112 Kancelář rektora	40.72	3.00	1	5	57	122.16	UJEP	
016	110 Pracovna věd.prac.	15.28	3.00	1	5	20	45.84	UJEP	
017	108 Sekretářka kvestora	15.91	3.59	1	5	24	57.11	UJEP	
018	109 Kancelář kvestora	34.80	3.00	1	5	57	104.40	UJEP	
019	124 Vstup-prorektorát	17.62	3.59	2	1	11	63.25	UJEP	
020	Čekárna prorektorátu	30.04	3.59	1	5	44	107.84	UJEP	
021	116 Kancelář prorektora	24.40	3.00	1	5	57	73.20	UJEP	
022	117 Pracovna akadem.prac.	15.28	3.00	1	5	20	45.84	UJEP	
023	118 Kancelář prorektora	34.80	3.00	1	5	57	104.40	UJEP	
024	119 Sekretářka prorektorů	15.91	3.59	1	5	24	57.11	UJEP	
025	115 Sklad	23.28	3.59	1	5	52	83.57	UJEP	
026	120 Předsíň WC-muži	1.75	3.59	2	5	11	6.28	UJEP	
027	WC-muži	1.32	3.59	1	5	93	4.73	UJEP	
028	121 Předsíň WC-ženy	2.11	3.59	2	5	11	7.57	UJEP	
029	WC-ženy	1.03	3.59	1	5	93	3.69	UJEP	
030	122 Předsíň u výtahů	21.87	3.59	2	5	11	78.51	UJEP	
031	Výtahová šachta	12.76	3.59	2	5	10	45.80	UJEP	
032	123 Úklidová komora	4.13	3.59	1	5	98	14.82	UJEP	
033	124 Schodiště	21.97	3.59	2	5	09	78.87	UJEP	
034	Hala	64.37	3.59	2	5	04	231.08	UJEP	
035	Šatna (6 uzavřených kójí)	23.54	3.59	1	1	91	84.50	UJEP	
036	094 Předsíň WC-muži	6.12	3.59	2	5	11	21.97	UJEP	
037	WC-muži	10.36	3.59	1	5	93	37.19	UJEP	
038	093 Předsíň WC-ženy	6.12	3.59	2	5	11	21.97	UJEP	
039	WC-ženy	6.20	3.59	1	5	93	22.25	UJEP	
040	Ochoz	0.00	3.59	2	5	12	0.00	UJEP	
041	125 Prodej stravenek	19.35	3.35	1	7	57	64.82	UJEP	

13 UNIVERZITA J.E. PURKYNĚ  
99 REKTORÁT UJEP  
Hořeni 13

Strana: 3  
Dne: 09/06/93

40001 Ústí n/L

Areál: D0108 - Sever. terasa  
Objekt: 01 A - rektorát  
Poř.čís.:

Hořeni 13  
40001 Ústí n/L

Podlaží: 01

Ú d a j e o p l o c h á c h o b j e k t u

	Celkem	Rozdělení podle zařazení					
Za podlaží:		1	2	3	4	5	6
počet míst.:	40	24	16	0	0	0	0
plocha:	841.33	424.21	417.12	0	0	0	0
kubatura:	2955.66	2873.37	1547.53	0.00	0.00	0.00	0.00

13 UNIVERZITA J.E. PURKYNĚ  
 99 REKTORÁT UJEP  
 Hořeni 13

40001 Ústí n/L

Strana: 4  
 Dne: 09/06/93

Areál: D0108 - Sever. terasa  
 Objekt: 01 A - rektorát  
 Poř.čís.: :

Hořeni 13  
 40001 Ústí n/L

Podlaží: 02

Ú d a j e o p l o c h á c h o b j e k t u

Č.míst. dveří	Název	Plocha	Výška	Zařazení	Účel	Kód	Kubatura	Uživatel	Útvar
001	Byt-předsíň	4.46	2.62	2	9	11	11.68	UJEP	
002	Byt-lázeň+WC	3.07	2.62	1	9	89	8.04	UJEP	
003	Byt-kuchyně	9.38	2.62	1	9	89	24.57	UJEP	
004	Byt-šatna	6.40	2.62	1	9	89	16.76	UJEP	
005	Byt-pokoj	12.38	2.62	1	9	89	32.43	UJEP	
006	Byt-pokoj	19.27	2.62	1	9	89	50.48	UJEP	
007	Byt-předsíň	4.46	2.62	2	9	11	11.68	UJEP	
008	Byt-lázeň+WC	3.07	2.62	1	9	89	8.04	UJEP	
009	Byt-kuchyně	9.38	2.62	1	9	89	24.57	UJEP	
010	Byt-šatna	12.10	2.62	1	9	89	31.70	UJEP	
011	Byt-pokoj	12.38	2.62	1	9	89	32.43	UJEP	
012	Byt-pokoj	12.38	2.62	1	9	89	32.43	UJEP	
013	Byt-pokoj	19.27	2.62	1	9	89	50.48	UJEP	
014	172 Administrativa UJEP	19.93	2.62	1	6	57	52.21	UJEP	
015	163- Administr. UJEP-domovník	19.27	2.62	1	6	57	50.48	UJEP	
016	164- Administr. UJEP-domovník	18.65	2.62	1	6	57	48.86	UJEP	
017	166- Úklížečky	19.52	2.62	1	6	95	51.14	UJEP	
018	162- Administrativa UJEP	19.87	2.62	1	6	57	52.05	UJEP	
019	161- Byt - - -	19.68	2.62	1	9	89	51.56	UJEP	
020	Výtahová šachta	12.77	2.62	2	6	10	33.45	UJEP	
021	178 Kuchyňka	7.25	2.62	1	6	97	18.99	UJEP	
022	180 Předsíň u výtahů	18.58	2.62	2	6	11	48.67	UJEP	
023	Schodiště	20.53	2.62	2	6	09	53.78	UJEP	
024	174 Byty-chodba	24.70	2.62	2	9	08	64.71	UJEP	
025	Chodba	24.70	2.62	1	6	08	64.71	UJEP	
026	Lodžie chodby 2x2,34 m2	4.68	2.45	2	6	12	11.46	UJEP	
027	Lodžie 16x po 3.09 m2	49.44	2.45	2	6	12	121.12	UJEP	

Celkem

Rozdělení podle zařazení

Za podlaží:	1	2	3	4	5	6
počet míst.:	27	19	8	0	0	0
plocha:	407.57	267.95	139.62	0	0	0
kubatura:	1058.63	3575.40	356.60	0.00	0.00	0.00

13 UNIVERZITA J. E. PURKYNĚ  
 99 REKTORÁT UJEP  
 Hořeni 13

40001 Ústí n/L

Strana: 5  
 Dne: 09/06/93

Areál: D0108 - Sever. terasa  
 Objekt: 01 A - rektorát  
 Poř.čís.:

Hořeni 13  
 40001 Ústí n/L

Podlaží: 03

Ú d a j e o p l o c h á c h o b j e k t u

Č.míst.	dveří	Název	Plocha	Výška	Zařazení	Účel	Kód	Kubatura	Uživatel	Útvar
001R	205	Administrativa UJEP EO	24.63/16,91	2.62	1	6	57	64.53	UJEP	
002R	206	Administrativa UJEP EO	24.63	2.62	1	6	57	64.53	UJEP	
003R	207	Administrativa UJEP EO	24.63	2.62	1	6	57	64.53	UJEP	
004SP	216	Schodiště	24.84	2.62	2	6	09	65.08	UJEP	
005JP		Předsíň u výtahů	24.84	2.62	2	6	11	65.08	UJEP	
006JP		Výtahová šachta	12.76	2.62	2	6	10	33.43	UJEP	
007		Úklidová komora	2.55	2.62	1	6	98	6.68	UJEP	
008	215	Místnost uklízečky	8.03	2.62	1	6	95	21.03	UJEP	
009R	208	Administrativa UJEP EO	24.63/16,91	2.62	1	6	57	64.53	UJEP	
010R	209	Administrativa UJEP EO	24.63	2.62	1	6	57	64.53	UJEP	
011R	204	Administrativa UJEP EO	24.63	2.62	1	6	57	64.53	UJEP	
012R	203	Administrativa UJEP EO	24.63	2.62	1	6	57	64.53	UJEP	
013R	202	Administrativa UJEP EO	24.63	2.62	1	6	57	64.53	UJEP	
014R	201	Administrativa UJEP EO	24.63	2.62	1	6	57	64.53	UJEP	
015PF	213	Učebna výpočetní techniky	24.84	2.62	1	1	08	65.08	UJEP	
016PF	212	Pracovna pedagoga	24.63	2.62	1	1	20	64.53	UJEP	
017PF	211	Pracovna pedagoga	24.63	2.62	1	1	20	64.53	UJEP	
018PF	210	Pracovna pedagoga	24.63	2.62	1	1	20	64.53	UJEP	
019SP	214	Chodba	54.60	2.62	2	6	08	143.05	UJEP	
020SP		Lodžie chodby 2x2.34 m2	4.68	2.45	2	6	12	11.46	UJEP	

Celkem

Rozdělení podle zařazení

Za podlaží:	1	2	3	4	5	6
počet míst.:	20	15	5	0	0	0
plocha:	452.70	330.98	121.72	0	0	0
kubatura:	1185.27	4442.57	318.11	0.00	0.00	0.00

13 UNIVERZITA J. E. PURKYNĚ  
 99 REKTORÁT UJEP  
 Hořeni 13

40001 Ústí n/L

Strana: 6  
 Dne: 09/06/93

Areál: D0108 - Sever. terasa  
 Objekt: 01 A - rektorát  
 Poř. čís.:

Hořeni 13  
 40001 Ústí n/L

Podlaží: 04

Ú d a j e o p l o c h á c h o b j e k t u

Č.míst.	dveří	Název	Plocha	Výška	Zařazení	Účel	Kód	Kubatura	Uživatel	Útvar
001	305-	Administrativa UJEP	24.63	2.62	1	6	57	64.53	UJEP	
002	306-	Administrativa UJEP	24.63	2.62	1	6	57	64.53	UJEP	
003	307-	Pracovna pedagoga	24.63	2.62	1	1	20	64.53	UJEP	
004	316-	Schodiště	24.84	2.62	2	6	09	65.08	UJEP	
005		Předsíň u výtahů	24.84	2.62	2	6	11	65.08	UJEP	
006		Výtahová šachta	12.76	2.62	2	6	10	33.43	UJEP	
007		Úklidová komora	2.55	2.62	1	6	98	6.68	UJEP	
008	315-	Místnost uklizečky	8.03	2.62	1	6	95	21.03	UJEP	
009	308-	Pracovna pedagoga	24.63	2.62	1	1	20	64.53	UJEP	
010	309-	Pracovna pedagoga	24.63	2.62	1	1	20	64.53	UJEP	
011	304-	Pracovna pedagoga	24.63	2.62	1	1	20	64.53	UJEP	
012	303-	Pracovna pedagoga	24.63	2.62	1	1	20	64.53	UJEP	
013	302-	Pracovna pedagoga	24.63	2.62	1	1	20	64.53	UJEP	
014	301-	Pracovna pedagoga	24.63	2.62	1	1	20	64.53	UJEP	
015	313-	Výuka	24.84	2.62	1	1	08	65.08	UJEP	
016	312-	Výuka	24.63	2.62	1	1	08	64.53	UJEP	
017	311-	Výuka	24.63	2.62	1	1	08	64.53	UJEP	
018	310-	Pracovna pedagoga	24.63	2.62	1	1	20	64.53	UJEP	
019	314-	Chodba	54.60	2.62	2	6	08	143.05	UJEP	
020		Lodžie chodby 2x2.34 m2	4.68	2.45	2	6	12	11.46	UJEP	

Celkem

Rozdělení podle zařazení

Za podlaží:		1	2	3	4	5	6
počet míst.:	20	15	5	0	0	0	0
plocha:	452.70	330.98	121.72	0	0	0	0
kubatura:	1185.27	5309.74	318.11	0.00	0.00	0.00	0.00

13 · UNIVERZITA J.E. PURKYNĚ  
99 REKTORÁT UJEP  
Hořeni 13

40001 Ústí n/L

Strana: 7  
Dne: 09/06/93

Areál: D0108 - Sever. terasa  
Objekt: 01 A - rektorát  
Poř.čís.:

Hořeni 13  
40001 Ústí n/L

Podlaží: 05

Ú d a j e o p l o c h á c h o b j e k t u

Č.míst. dverí	Název	Plocha	Výška	Zařazení	Účel	Kód	Kubatura	Uživatel	Útvar
001DM 405 ✓	Pracovna pedagoga	24.63	2.62	1	1	20	64.53	UJEP	
002DM 406 ✓	DM-adminitrativa	24.63	2.62	1	6	57	64.53	DM	
003DM 407 ✓	DM-adminitrativa	24.63	2.62	1	6	57	64.53	DM	
004SPOL 416 ✓	Schodiště	24.84	2.62	2	6	09	65.08	UJEP	
005SP	Předsíň u výtahů	24.84	2.62	2	6	11	65.08	UJEP	
006SP	Výtahová šachta	12.76	2.62	2	6	10	33.43	UJEP	
007	Úklidová komora	2.55	2.62	1	6	98	6.68	UJEP	
008 415 ✓	Místnost uklízečky	8.03	2.62	1	6	95	21.03	UJEP	
009 R 408	Administrativa UJEP-PTO	24.63	2.62	1	6	57	64.53	UJEP	
010 R 409	Administrativa UJEP-PTO	24.63	2.62	1	6	57	64.53	UJEP	
011PF.kauč 404 ✓	Pracovna pedagoga	24.63	2.62	1	6	57	64.53	UJEP	
012DM 403 ✓	DM-adminitrativa	24.63	2.62	1	6	57	64.53	DM	
013DM 402 ✓	DM-hospodářka	24.63	2.62	1	6	57	64.53	DM	
014DM 401 ✓	DM-ředitelna	24.63	2.62	1	6	57	64.53	DM	
015DM 413 ✓	DM-sklad prádla	24.84	2.62	1	6	52	65.08	DM	
016 R 412	Administrativa UJEP	24.63	2.62	1	6	57	64.53	UJEP	
017 R 411	Administrativa UJEP-PTO	24.63	2.62	1	6	57	64.53	UJEP	
018 R 410	Administrativa UJEP-PTO	24.63	2.62	1	6	57	64.53	UJEP	
019DM+WEP 414	Chodba	54.60	2.62	2	6	08	143.05	UJEP	
020	Lodžie chodby 2x2.34 m2	4.68	2.45	2	6	12	11.46	UJEP	

Celkem

Rozdělení podle zařazení

Za podlaží:

	1	2	3	4	5	6
počet míst.:	20	15	5	0	0	0
plocha:	452.70	330.98	121.72	0	0	0
kubatura:	1185.27	6176.90	318.11	0.00	0.00	0.00

*Kanu 320 m<sup>2</sup>*

13 UNIVERZITA J. E. PURKYNĚ  
 99 REKTORÁT UJEP  
 Hoření 13

40001 Ústí n/L

Strana: 8  
 Dne: 09/06/93

Areál: D0108 - Sever. terasa  
 Objekt: 01 A - rektorát  
 Poř. čís.:

Hoření 13  
 40001 Ústí n/L

Podlaží: 06

Ú d a j e o p l o c h á c h o b j e k t u

Č.míst.	dveří	Název	Plocha	Výška	Zařazení	Účel	Kód	Kubatura	Uživatel	Útvar
001	505	DM-obytná buňka	24.63	2.62	1	8	88	64.53	DM	
002	506	DM-obytná buňka	24.63	2.62	1	8	88	64.53	DM	
003	507	DM-obytná buňka	24.63	2.62	1	8	88	64.53	DM	
004	SPOL 516	Schodiště	24.84	2.62	2	8	09	65.08	DM	
005		Předsíň u výtahů	24.84	2.62	2	8	11	65.08	DM	
006		Výtahová šachta	12.76	2.62	2	8	10	33.43	DM	
007		Úklidová komora	2.55	2.62	1	8	98	6.68	DM	
008	515	Místnost uklízečky	8.03	2.62	1	8	95	21.03	DM	
009	508	DM-obytná buňka	24.63	2.62	1	8	88	64.53	DM	
010	509	DM-obytná buňka	24.63	2.62	1	8	88	64.53	DM	
011	504	DM-obytná buňka	24.63	2.62	1	8	88	64.53	DM	
012	503	DM-obytná buňka	24.63	2.62	1	8	88	64.53	DM	
013	502	DM-obytná buňka	24.63	2.62	1	8	88	64.53	DM	
014	501	DM-obytná buňka	24.63	2.62	1	8	88	64.53	DM	
015	513	DM-společenská místnost	24.84	2.62	1	8	43	65.08	DM	
016	512	DM-obytná buňka	24.63	2.62	1	8	88	64.53	DM	
017	511	DM-obytná buňka	24.63	2.62	1	8	88	64.53	DM	
018	510	DM-obytná buňka	24.63	2.62	1	8	88	64.53	DM	
019	514	Chodba	54.60	2.62	2	8	08	143.05	DM	
020		Lodžie chodby 2x2.34 m2	4.68	2.45	2	8	12	11.46	DM	

Celkem

Rozdělení podle zařazení

Za podlaží:		1	2	3	4	5	6
počet míst.:	20	15	5	0	0	0	0
plocha:	452.70	330.98	121.72	0	0	0	0
kubatura:	1185.27	7044.07	318.11	0.00	0.00	0.00	0.00



13 UNIVERZITA J.E.PURKYNĚ  
 99 REKTORÁT UJEP  
 Hořeni 13

40001 Ústí n/L

Strana: 9  
 Dne: 09/06/93

Areál: D0108 - Sever. terasa  
 Objekt: 01 A - rektorát  
 Poř.čís.:

Hořeni 13  
 40001 Ústí n/L

Podlaží: 07

Ú d a j e o p l o c h á c h o b j e k t u

Č.míst.	dveří	Název	Plocha	Výška	Zařazení	Účel	Kód	Kubatura	Uživatel	Útvar
001	605	DM-obytná buňka	24.63	2.62	1	8	88	64.53	DM	
002	606	DM-obytná buňka	24.63	2.62	1	8	88	64.53	DM	
003	607	DM-obytná buňka	24.63	2.62	1	8	88	64.53	DM	
004	616	Schodiště	24.84	2.62	2	8	09	65.08	DM	
005		Predsíň u výtahů	24.84	2.62	2	8	11	65.08	DM	
006		Výtahová šachta	12.76	2.62	2	8	10	33.43	DM	
007		Úklidová komora	2.55	2.62	1	8	98	6.68	DM	
008	615	Místnost uklízečky	8.03	2.62	1	8	95	21.03	DM	
009	608	DM-obytná buňka	24.63	2.62	1	8	88	64.53	DM	
010	609	DM-obytná buňka	24.63	2.62	1	8	88	64.53	DM	
011	604	DM-obytná buňka	24.63	2.62	1	8	88	64.53	DM	
012	603	DM-obytná buňka	24.63	2.62	1	8	88	64.53	DM	
013	602	DM-obytná buňka	24.63	2.62	1	8	88	64.53	DM	
014	601	DM-obytná buňka	24.63	2.62	1	8	88	64.53	DM	
015	613	DM-společenská místnost	24.84	2.62	1	8	43	65.08	DM	
016	612	DM-obytná buňka	24.63	2.62	1	8	88	64.53	DM	
017	611	DM-obytná buňka	24.63	2.62	1	8	88	64.53	DM	
018	610	DM-obytná buňka	24.63	2.62	1	8	88	64.53	DM	
019	614	Chodba	54.60	2.62	2	8	08	143.05	DM	
020		Lodžie chodby 2x2.34 m2	4.68	2.45	2	8	12	11.46	DM	

Celkem

Rozdělení podle zařazení

Za podlaží:		1	2	3	4	5	6
počet míst.:	20	15	5	0	0	0	0
plocha:	452.70	330.98	121.72	0	0	0	0
kubatura:	1185.27	7911.24	318.11	0.00	0.00	0.00	0.00

13 UNIVERZITA J.E.PURKYNĚ  
 99 REKTORÁT UJEP  
 Hořeni 13

40001 Ústí n/L

Strana: 10  
 Dne: 09/06/93

Areál: D0108 - Sever. terasa  
 Objekt: 01 A - rektorát  
 Poř.čís.:

Hořeni 13  
 40001 Ústí n/L

Podlaží: 08

Ú d a j e o p l o c h á c h o b j e k t u

Č.míst. dveří	Název	Plocha	Výška	Zařazení	Účel	Kód	Kubatura	Uživatel	Útvar
001	705	DM-obytná buňka	24.63	2.62	1	8	88	64.53	DM
002	706	DM-obytná buňka	24.63	2.62	1	8	88	64.53	DM
003	707	DM-obytná buňka	24.63	2.62	1	8	88	64.53	DM
004	716	Schodiště	24.84	2.62	2	8	09	65.08	DM
005		Předsíň u výtahů	24.84	2.62	2	8	11	65.08	DM
006		Výtahová šachta	12.76	2.62	2	8	10	33.43	DM
007		Úklidová komora	2.55	2.62	1	8	98	6.68	DM
008	715	Místnost uklízečky	8.03	2.62	1	8	95	21.03	DM
009	708	DM-obytná buňka	24.63	2.62	1	8	88	64.53	DM
010	709	DM-obytná buňka	24.63	2.62	1	8	88	64.53	DM
011	704	DM-obytná buňka	24.63	2.62	1	8	88	64.53	DM
012	703	DM-obytná buňka	24.63	2.62	1	8	88	64.53	DM
013	702	DM-obytná buňka	24.63	2.62	1	8	88	64.53	DM
014	701	DM-obytná buňka	24.63	2.62	1	8	88	64.53	DM
015	713	DM-společenská místnost	24.84	2.62	1	8	43	65.08	DM
016	712	DM-obytná buňka	24.63	2.62	1	8	88	64.53	DM
017	711	DM-obytná buňka	24.63	2.62	1	8	88	64.53	DM
018	710	DM-obytná buňka	24.63	2.62	1	8	88	64.53	DM
019	714	Chodba	54.60	2.62	2	8	08	143.05	DM
020		Lodžie chodby 2x2.34 m2	4.68	2.45	2	8	12	11.46	DM

Celkem

Rozdělení podle zařazení

Za podlaží:

počet míst.:

plocha:

kubatura:

	1	2	3	4	5	6
počet míst.:	20	15	5	0	0	0
plocha:	452.70	330.98	121.72	0	0	0
kubatura:	1185.27	8778.41	318.11	0.00	0.00	0.00

13 UNIVERZITA J. E. PURKYNĚ  
 99 REKTORÁT UJEP  
 Hořeni 13

40001 Ústí n/L

Strana: 11  
 Dne: 09/06/93

Areál: D0108 - Sever. terasa  
 Objekt: 01 A - rektorát  
 Poř. čís.:

Hořeni 13  
 40001 Ústí n/L

Podlaží: 09

Ú d a j e o p l o c h á c h o b j e k t u

Č.míst.	dveří	Název	Plocha	Výška	Zařazení	Účel	Kód	Kubatura	Uživatel	Útvar
001	805	DM-obytná buňka	24.63	2.62	1	8	88	64.53	DM	
002	806	DM-obytná buňka	24.63	2.62	1	8	88	64.53	DM	
003	807	DM-obytná buňka	24.63	2.62	1	8	88	64.53	DM	
004	816	Schodiště	24.84	2.62	2	8	09	65.08	DM	
005		Předsíň u výtahů	24.84	2.62	2	8	11	65.08	DM	
006		Výťahová šachta	12.76	2.62	2	8	10	33.43	DM	
007		Úklidová komora	2.55	2.62	1	8	98	6.68	DM	
008	815	Místnost uklízečky	8.03	2.62	1	8	95	21.03	DM	
009	808	DM-obytná buňka	24.63	2.62	1	8	88	64.53	DM	
010	809	DM-obytná buňka	24.63	2.62	1	8	88	64.53	DM	
011	804	DM-obytná buňka	24.63	2.62	1	8	88	64.53	DM	
012	803	DM-obytná buňka	24.63	2.62	1	8	88	64.53	DM	
013	802	DM-obytná buňka	24.63	2.62	1	8	88	64.53	DM	
014	801	DM-obytná buňka	24.63	2.62	1	8	88	64.53	DM	
015	813	DM-společenská místnost	24.84	2.62	1	8	43	65.08	DM	
016	812	DM-obytná buňka	24.63	2.62	1	8	88	64.53	DM	
017	811	DM-obytná buňka	24.63	2.62	1	8	88	64.53	DM	
018	810	DM-obytná buňka	24.63	2.62	1	8	88	64.53	DM	
019	814	Chodba	54.60	2.62	2	8	08	143.05	DM	
020		Lodžie chodby 2x2.34 m2	4.68	2.45	2	8	12	11.46	DM	

Celkem

Rozdělení podle zařazení

Za podlaží:

	1	2	3	4	5	6
počet míst.:	20	15	5	0	0	0
plocha:	452.70	330.98	121.72	0	0	0
kubatura:	1185.27	9645.57	318.11	0.00	0.00	0.00

13 UNIVERZITA J.E.PURKYNĚ  
 99 REKTORÁT UJEP  
 Hořeni 13

40001 Ústí n/L

Strana: 12  
 Dne: 09/06/93

Areál: D0108 - Sever. terasa  
 Objekt: 01 A - rektorát  
 Poř.čís.:

Hořeni 13  
 40001 Ústí n/L

Podlaží: 10

Ú d a j e o p l o c h á c h o b j e k t u

Č.míst.	dveří	Název	Plocha	Výška	Zařazení	Účel	Kód	Kubatura	Uživatel	Útvar
001	905	Obytná buňka	24.63	2.62	1	8	88	64.53	UJEP	
002	906	Obytná buňka	24.63	2.62	1	8	88	64.53	UJEP	
003	907	Obytná buňka	24.63	2.62	1	8	88	64.53	UJEP	
004	916	Schodiště	24.84	2.62	2	8	09	65.08	UJEP	
005		Předsíň u výtahů	24.84	2.62	2	8	11	65.08	UJEP	
006		Výtahová šachta	12.76	2.62	2	8	10	33.43	UJEP	
007		Úklidová komora	2.55	2.62	1	8	98	6.68	UJEP	
008	915	Místnost uklízečky	8.03	2.62	1	8	95	21.03	UJEP	
009	908	Obytná buňka	24.63	2.62	1	8	88	64.53	UJEP	
010	909	Obytná buňka	24.63	2.62	1	8	88	64.53	UJEP	
011	904	Obytná buňka	24.63	2.62	1	8	88	64.53	UJEP	
012	903	Obytná buňka	24.63	2.62	1	8	88	64.53	UJEP	
013	902	Obytná buňka	24.63	2.62	1	8	88	64.53	UJEP	
014	901	Obytná buňka	24.63	2.62	1	8	88	64.53	UJEP	
015	913	Učebna	24.84	2.62	1	1	08	65.08	UJEP	
016	912	Obytná buňka	24.63	2.62	1	8	88	64.53	UJEP	
017	911	Obytná buňka	24.63	2.62	1	8	88	64.53	UJEP	
018	910	Obytná buňka	24.63	2.62	1	8	88	64.53	UJEP	
019	914	Chodba	54.60	2.62	2	8	08	143.05	UJEP	
020		Lodžie chodby 2x2.34 m2	4.68	2.45	2	8	12	11.46	UJEP	

Celkem

Rozdělení podle zařazení

Za podlaží:		1	2	3	4	5	6
počet míst.:	20	15	5	0	0	0	0
plocha:	452.70	330.98	121.72	0	0	0	0
kubatura:	1185.27	10512.74	318.11	0.00	0.00	0.00	0.00

13 UNIVERZITA J.E.PURKYNĚ  
99 REKTORÁT UJEP  
Hořeni 13

40001 Ústí n/L

Strana: 13  
Dne: 09/06/93

Areál: D0108 - Sever. terasa  
Objekt: 01 A - rektorát  
Poř.čís.:

Hořeni 13  
40001 Ústí n/L

Podlaží: 11

Ú d a j e o p l o c h á c h o b j e k t u

Č.míst. dveří	Název	Plocha	Výška	Zařazení	Účel	Kód	Kubatura	Uživatel	Útvar
001 UC	1005	Obytná buňka	24.63	2.62	1	8	88	64.53	UJEP
002 HP	1006	Obytná buňka	24.63	2.62	1	8	88	64.53	UJEP
003 HP	1007	Obytná buňka	24.63	2.62	1	8	88	64.53	UJEP
004 SP	1016	Schodiště	24.84	2.62	2	8	09	65.08	UJEP
005 HP		Předsíň u výtahů	24.84	2.62	2	8	11	65.08	UJEP
006 CP		Výtahová šachta	12.76	2.62	2	8	10	33.43	UJEP
007 -		Úklidová komora	2.55	2.62	1	8	98	6.68	UJEP
008 -	1015	Místnost uklízečky	8.03	2.62	1	8	95	21.03	UJEP
009 HP	1008	Obytná buňka	24.63	2.62	1	8	88	64.53	UJEP
010 UC	1009	Obytná buňka	24.63	2.62	1	8	88	64.53	UJEP
011 UC	1004	Obytná buňka	24.63	2.62	1	8	88	64.53	UJEP
012 UC	1003	Obytná buňka	24.63	2.62	1	8	88	64.53	UJEP
013 UC	1002	Obytná buňka	24.63	2.62	1	8	88	64.53	UJEP
014 UC	1001	Obytná buňka	24.63	2.62	1	8	88	64.53	UJEP
015 PF	1013	Učebna	24.84	2.62	1	1	08	65.08	UJEP
016 UC	1012	Obytná buňka	24.63	2.62	1	8	88	64.53	UJEP
017 UC	1011	Obytná buňka	24.63	2.62	1	8	88	64.53	UJEP
018 HP	1010	Obytná buňka	24.63	2.62	1	8	88	64.53	UJEP
019 HP+UC	1014	Chodba	54.60	2.62	2	8	08	143.05	UJEP
020	1A B	Lodžie chodby 2x2.34 m2	4.68	2.45	2	8	12	11.46	UJEP

Celkem

Rozdělení podle zařazení

Za podlaží:		1	2	3	4	5	6
počet míst.:	20	15	5	0	0	0	0
plocha:	452.70	330.98	121.72	0	0	0	0
kubatura:	1185.27	11379.91	318.11	0.00	0.00	0.00	0.00

13 UNIVERZITA J.E. PURKYNĚ  
 99 REKTORÁT UJEP  
 Hořeni 13

40001 Ústí n/L

Strana: 14  
 Dne: 09/06/93

Areál: D0108 - Sever. terasa  
 Objekt: 01 A - rektorát  
 Poř.čís.:

Hořeni 13  
 40001 Ústí n/L

Podlaží: 12

Ú d a j e o p l o c h á c h o b j e k t u

Č.míst. dveří	Název	Plocha	Výška	Zařazení	Účel	Kód	Kubatura	Uživatel	Útvar
001 CT	1105	Obytná buňka	24.63	2.62	1	8	88	64.53	UJEP
002 #P	1106	Obytná buňka	24.63	2.62	1	8	88	64.53	UJEP
003 #P	1107	Obytná buňka	24.63	2.62	1	8	88	64.53	UJEP
004 #P	1116	Schodiště	24.84	2.62	2	8	09	65.08	UJEP
005 CP		Předsíň u výtahů	24.84	2.62	2	8	11	65.08	UJEP
006 CP		Výtahová šachta	12.76	2.62	2	8	10	33.43	UJEP
007 -		Úklidová komora	2.55	2.62	1	8	98	6.68	UJEP
008 -	1115	Místnost uklízečky	8.03	2.62	1	8	95	21.03	UJEP
009 K	1108	Obytná buňka	24.63	2.62	1	8	88	64.53	UJEP
010 K	1109	Obytná buňka	24.63	2.62	1	8	88	64.53	UJEP
011 K	1104	Obytná buňka	24.63	2.62	1	8	88	64.53	UJEP
012 K	1103	Obytná buňka	24.63	2.62	1	8	88	64.53	UJEP
013 K	1102	Obytná buňka	24.63	2.62	1	8	88	64.53	UJEP
014 K	1101	Obytná buňka	24.63	2.62	1	8	88	64.53	UJEP
015 PF	1113	Učebna	24.84	2.62	1	1	08	65.08	UJEP
016 K	1112	Obytná buňka	24.63	2.62	1	8	88	64.53	UJEP
017 K	1111	Obytná buňka	24.63	2.62	1	8	88	64.53	UJEP
018 K	1110	Obytná buňka	24.63	2.62	1	8	88	64.53	UJEP
019 K	1114	Chodba	54.60	2.62	2	8	08	143.05	UJEP
020 K		Lodžie chodby 2x2.34 m2	4.68	2.45	2	8	12	11.46	UJEP

Celkem

Rozdělení podle zařazení

Za podlaží:	1	2	3	4	5	6
počet míst.:	20	15	5	0	0	0
plocha:	452.70	330.98	121.72	0	0	0
kubatura:	1185.27	12247.08	318.11	0.00	0.00	0.00

13 UNIVERZITA J.E.PURKYNĚ  
 99 REKTORÁT UJEP  
 Hořeni 13

Strana: 15  
 Dne: 09/06/93

40001 Ústí n/L

Areál: D0108 - Sever. terasa  
 Objekt: U1 A - rektorát  
 Poř. čís.:

Hořeni 13  
 40001 Ústí n/L

Podlaží: 13

Ú d a j e o p l o c h á c h o b j e k t u

Č.míst. dveří	Název	Plocha	Výška	Zařazení	Účel	Kód	Kubatura	Uživatel	Útvar
001 PF	Schodiště	18.63	3.25	1	8	09	60.54	UJEP	
002 PF 1201	Hala	8.90	3.25	2	8	04	28.92	UJEP	
003 PF 1206	Předsíň WC-ženy	4.13	3.25	2	8	11	13.42	UJEP	
004 PF 1207	WC-ženy	8.06	3.25	1	8	93	26.19	UJEP	
005 PF 1204	Předsíň WC-muži	4.13	3.25	2	8	11	13.42	UJEP	
006 PF 1205	WC-muži	9.00	3.25	1	8	93	29.25	UJEP	
007 ~ 1202	Strojovna výtahů	37.80	3.25	3	8	02	122.85	UJEP	
008 PF 1202	Učebna	70.13	3.25	1	1	08	227.92	UJEP	
009 PF 1203	Kabinet	11.94	3.25	1	1	09	38.80	UJEP	
011 PF	Čajová kuchyňka	4.37	3.25	1	8	97	14.20	UJEP	

Celkem


Rozdělení podle zařazení


Za podlaží:	1	2	3	4	5	6
počet míst.:	10	6	3	0	0	0
plocha:	177.09	122.13	17.16	0	0	0
kubatura:	575.54	12644.00	55.77	122.85	0.00	0.00


Za objekt:	1	2	3	4	5	6
počet míst.:	308	219	85	4	0	0
plocha:	6532.73	4494.90	1954.30	83.53	0	0
kubatura:	18735.83	12644.00	5787.65	304.17	0.00	0.00






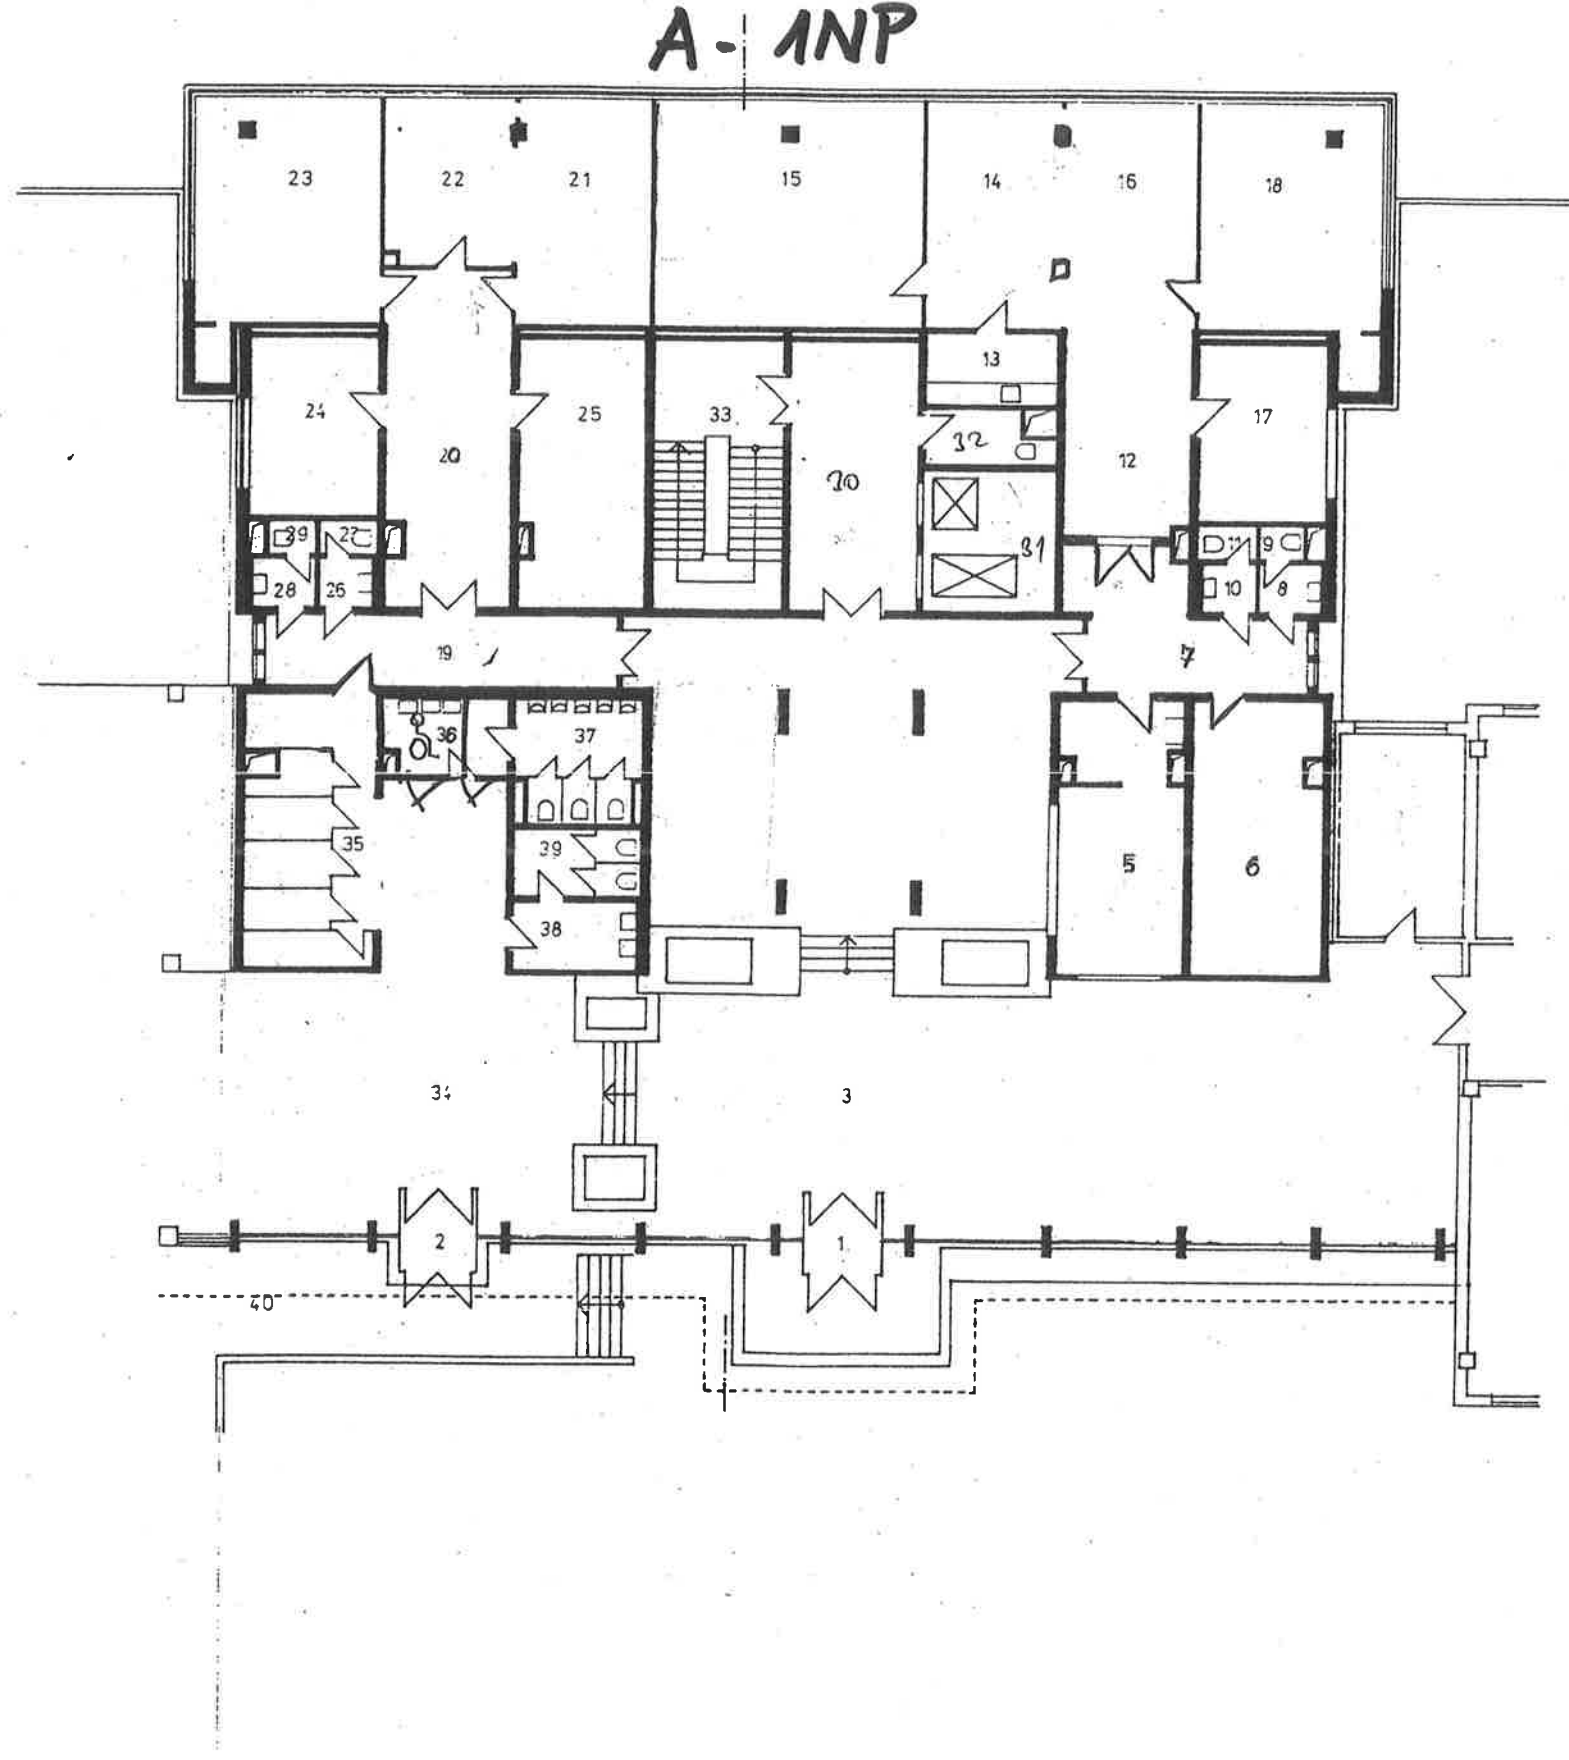


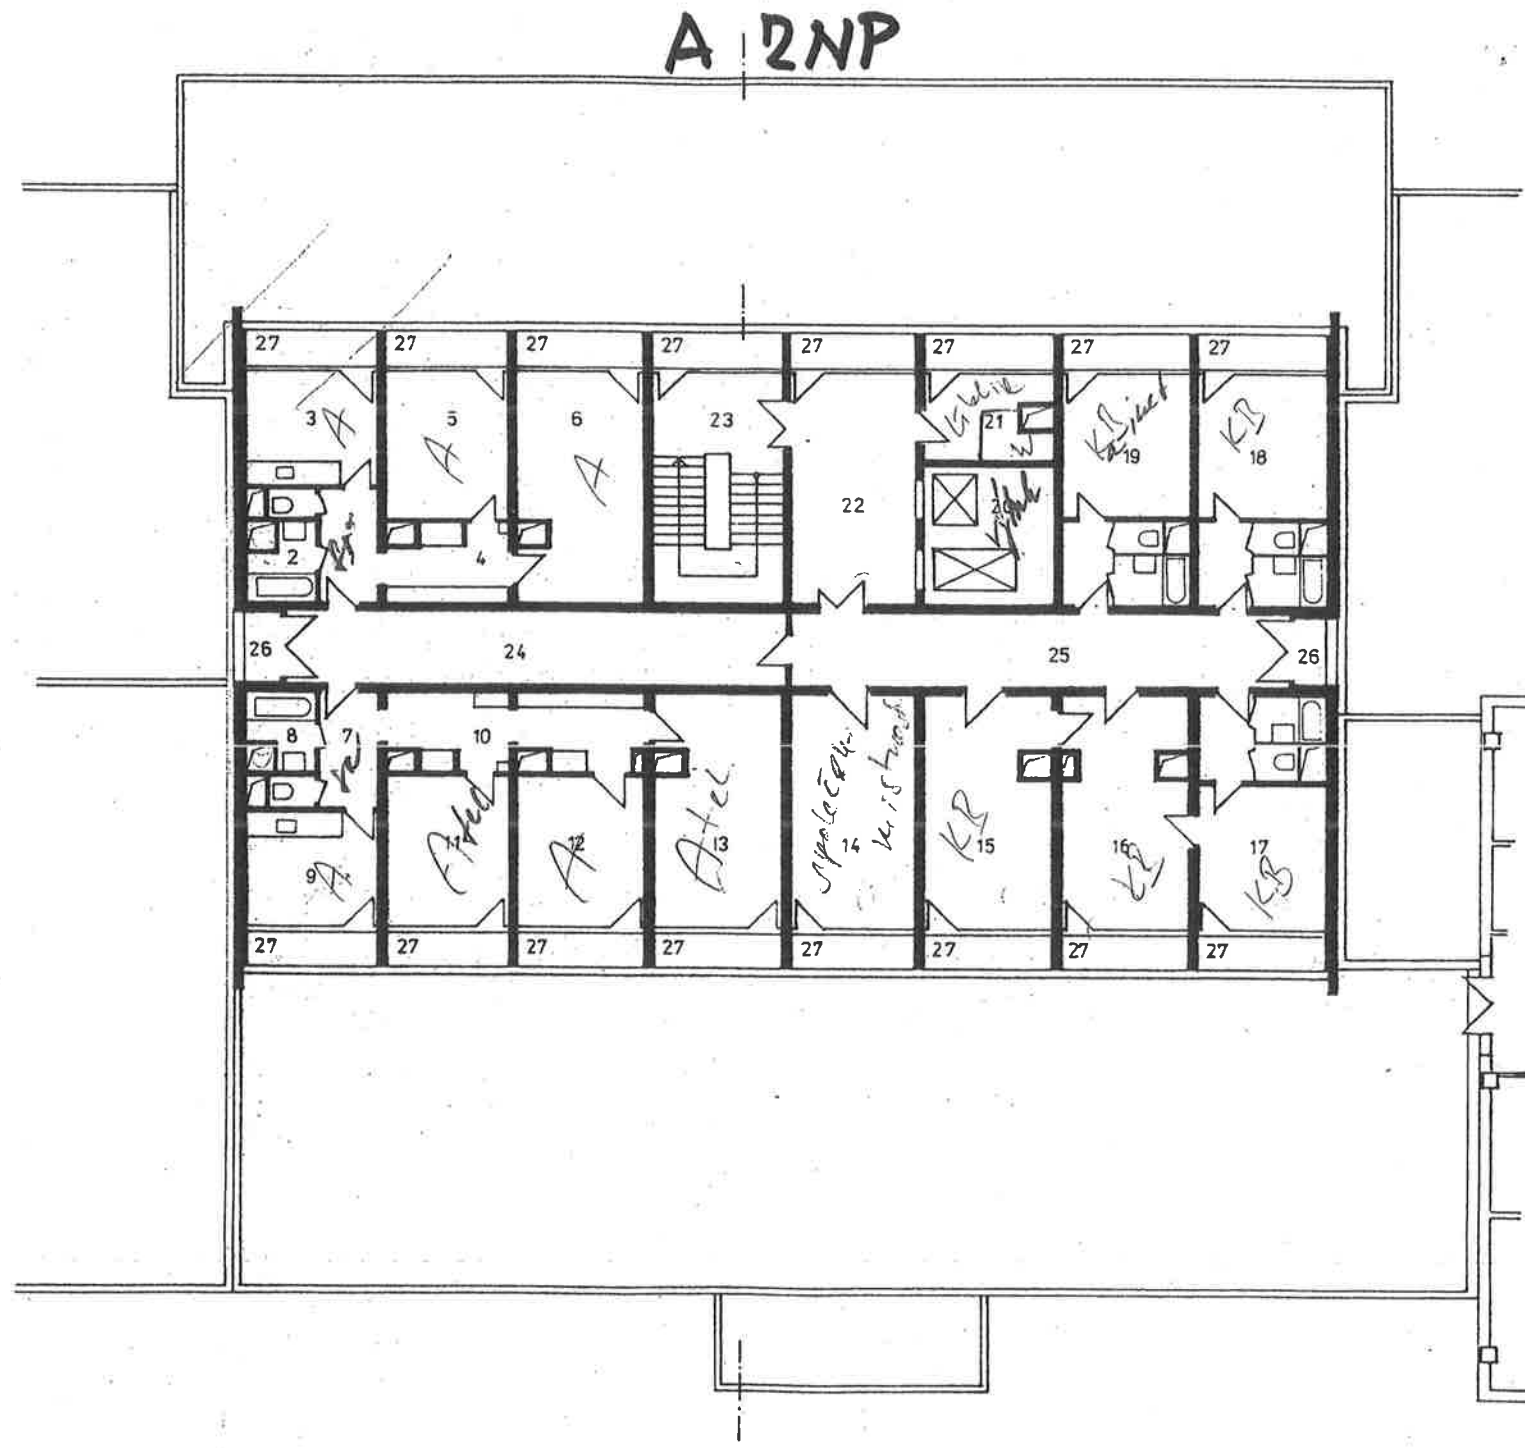

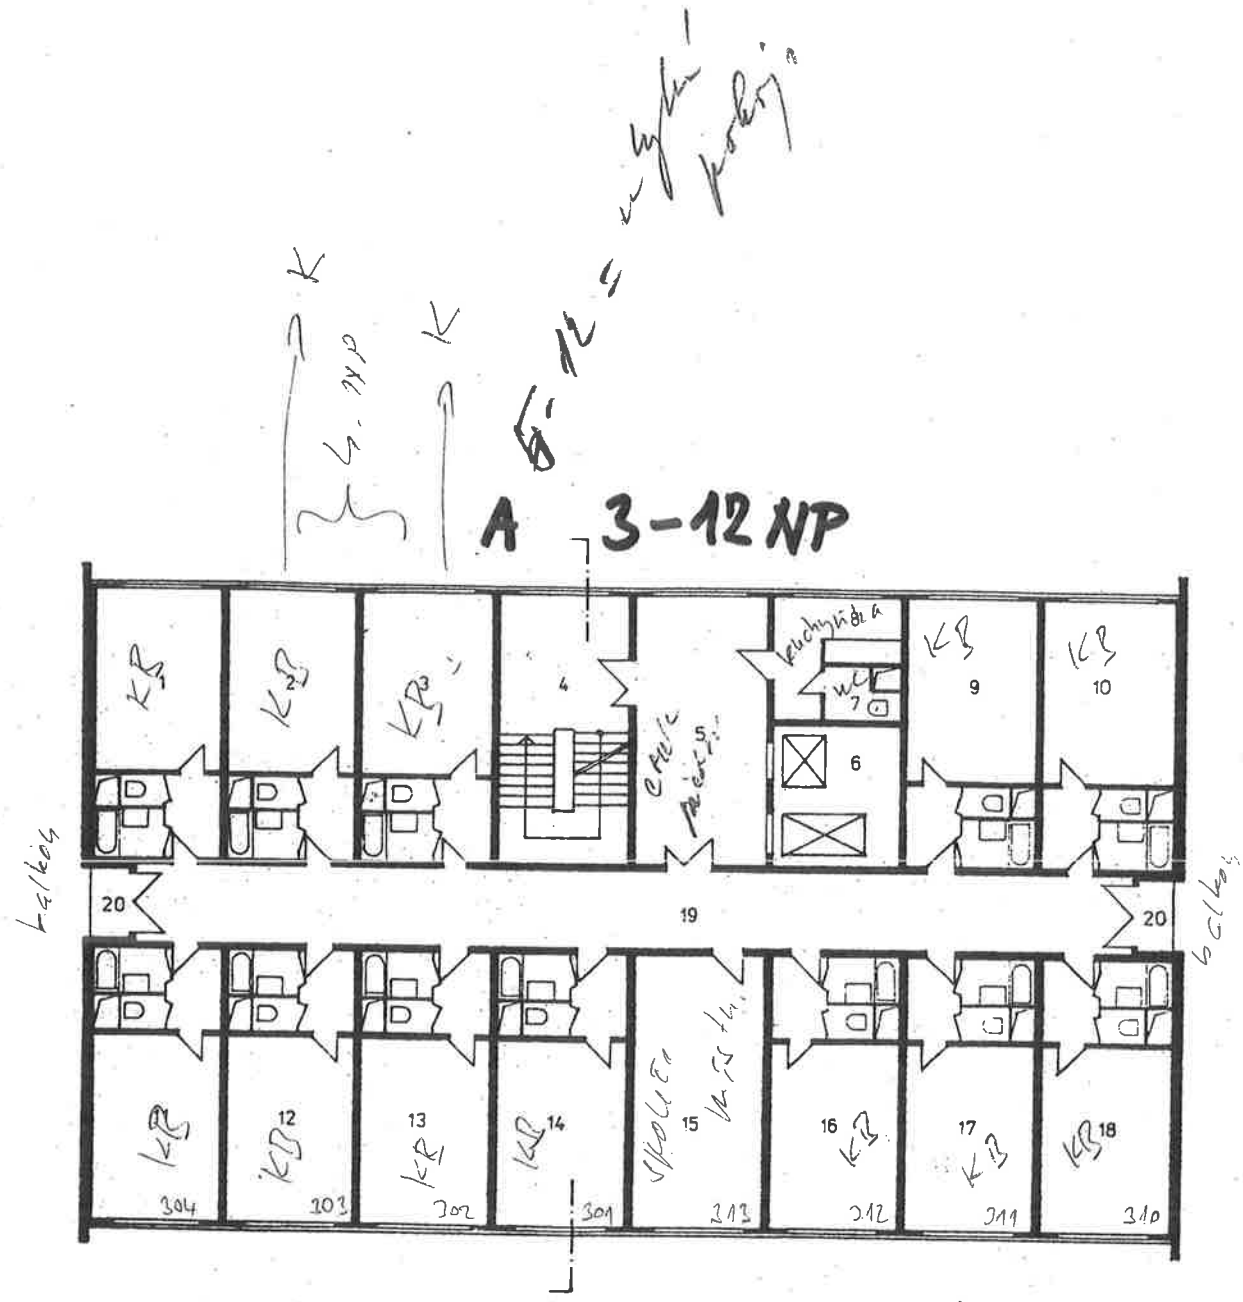

Ocel 3. NP - 12. NP  
 KR = pokoj

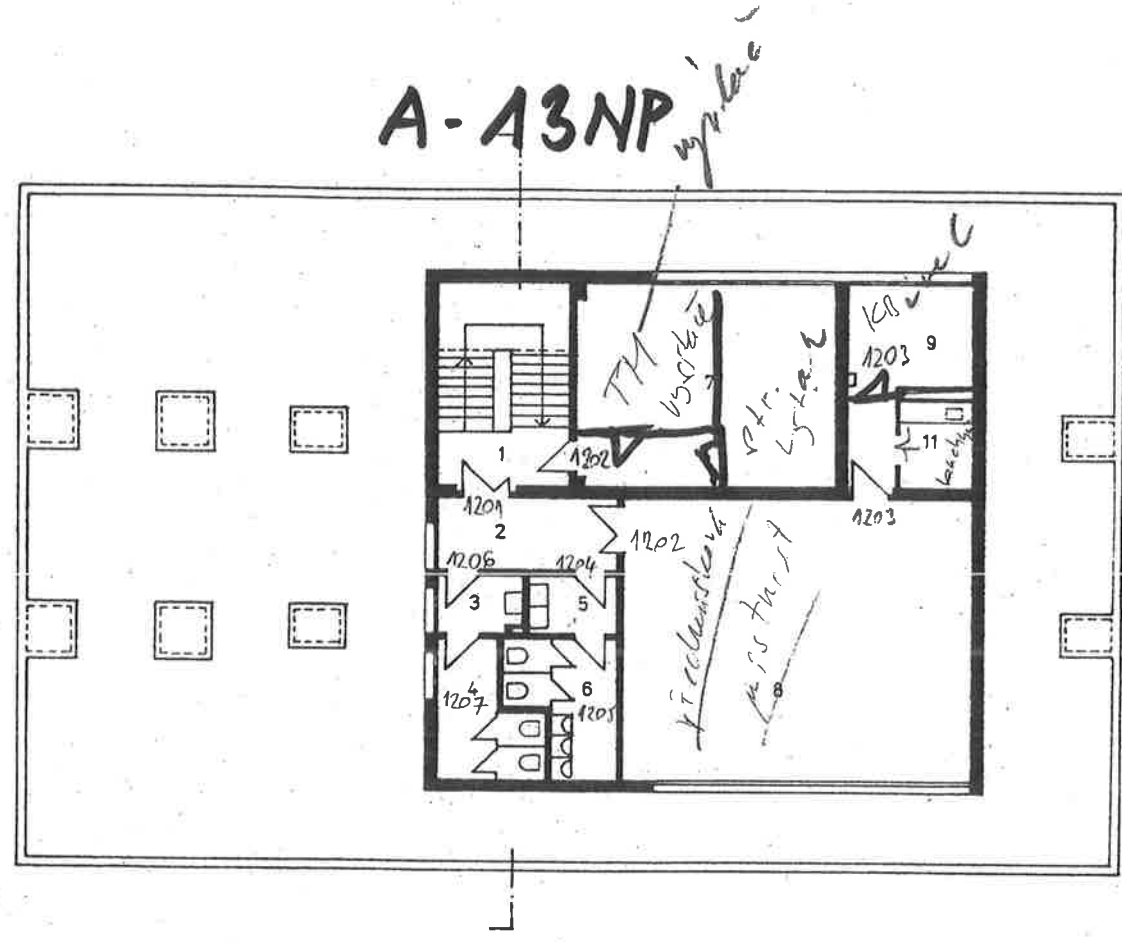

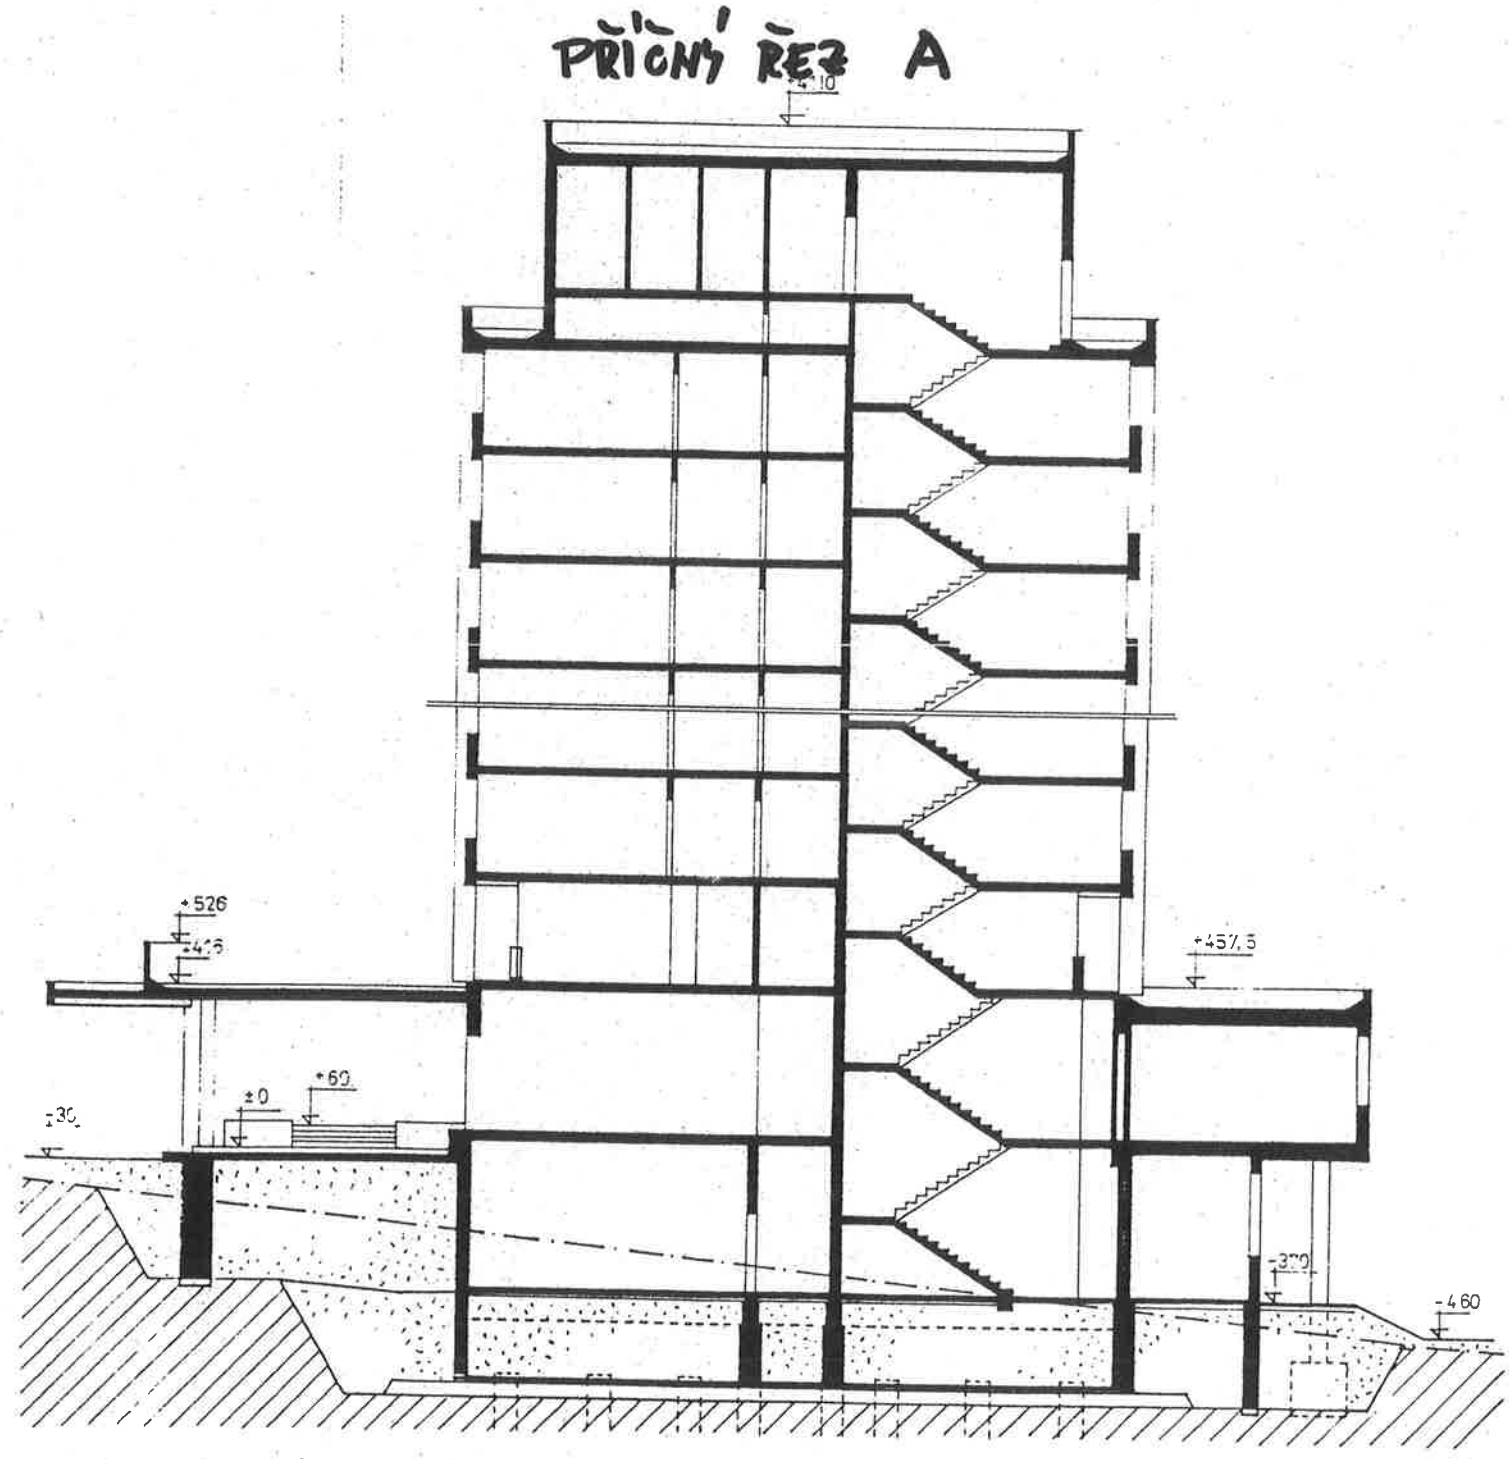

13 UNIVERZITA J.E. PURKYNĚ  
 99 REKTORÁT UJEP  
 Hořeni 13

40001 Ústí n/L

Strana: 1  
 Dne: 09/06/93

Areál: D0108 - Sever. terasa  
 Objekt: 02 B - katedry  
 Poř. čís.:

Hořeni 13  
 40001 Ústí n/L

Podlaží: -1

Ú d a j e o p l o c h á c h o b j e k t u

Č.míst. dveří	Název	Plocha	Výška	Zařazení	Účel	Kód	Kubatura	Uživatel	Útvar
1	úložna	34,10							
002	sklad	15.40	3.98	3	6	04	61.29	UJEP	
003	019 PŘEDSÍŇ	7.04	3.98	3	6	04	28.01	UJEP	
004	020 Trafostanice	55.08	3.98	3	6	14	219.21	UJEP	
005	037 KADINĚT	22.62	3.98	1	6	52	90.02	DM	
006	036 Strojovna vzduchotechniky	131.20	3.98	3	6	03	522.17	UJEP	
007	Výměniková stanice	26.00	3.98	3	6	09	103.48	UJEP	
008	Výměniková stanice	6.80	3.98	3	6	09	27.06	UJEP	
009	Výměniková stanice	17.40	3.98	3	6	09	69.25	UJEP	
010	037 Výměniková stanice	120.00	3.98	3	6	09	477.60	UJEP	
011	032 Dílna kovo	53.80	3.98	1	6	53	214.12	UJEP	
012	031 Dílna dřevo	53.80	3.98	1	6	53	214.12	UJEP	
013	028 Gymnastický sál	143.50	3.50	1	3	31	502.25	UJEP	
014	018 Chodba	145.00	3.98	2	3	08	577.10	UJEP	
015	024 Šatna-ženy	27.90	3.98	1	3	91	111.04	UJEP	
016	Umývárna-ženy	16.00	3.98	1	3	93	63.68	UJEP	
017	025 WC-ženy	9.24	3.98	1	3	93	36.77	UJEP	
018	026 Šatna-muži	24.18	3.98	1	3	91	96.23	UJEP	
019	Umývárna-muži	20.90	3.98	1	3	93	83.18	UJEP	
020	027 WC-muži	8.80	3.98	1	3	93	35.02	UJEP	
021	029 Nářadovna	13.05	3.98	1	3	38	51.93	UJEP	
022	023 Nářadovna	30.00	4.75	1	3	38	142.50	UJEP	
023	022 Tělocvična	270.00	6.00	1	3	32	1620.00	UJEP	

Celkem

Rozdělení podle zařazení

Za podlaží:	1	2	3	4	5	6
počet míst.:	22	13	1	8	0	0
plocha:	1217.71	693.79	145.00	378.92	0	0
kubatura:	5346.10	3260.90	577.10	1508.10	0.00	0.00

13 UNIVERZITA J.E.PURKYNĚ  
 99 REKTORÁT UJEP  
 Hořeni 13

40001 Ústí n/L

Strana: 2  
 Dne: 09/06/93

Areál: D0108 - Sever. terasa  
 Objekt: 02 B - katedry  
 Poř.čís.:

Hořeni 13  
 40001 Ústí n/L

Podlaží: 01

Ú d a j e o p l o c h á c h o b j e k t u

Č.míst.	dveří	Název	Plocha	Výška	Zařazení	Účel	Kód	Kubatura	Uživatel	Útvar
001	142	Předsín WC- <del>ženy</del> muži	7.20	3.35	2	3	11	24.12	UJEP	
002		WC- <del>ženy</del> muži	13.70	3.35	1	3	93	45.89	UJEP	
003	127	Pracovna pedagogů	19.82	3.35	1	1	20	66.39	UJEP	
004	128	Pracovna pedagogů	18.85	3.35	1	1	20	63.14	UJEP	
005	129	Pracovna pedagogů	18.85	3.35	1	1	20	63.14	UJEP	
006	130	Pracovna pedagogů	18.85	3.35	1	1	20	63.14	UJEP	
007	131	Pracovna pedagogů	18.85	3.35	1	1	20	63.14	UJEP	
008	132	Pracovna pedagogů	19.82	3.35	1	1	20	66.39	UJEP	
009		Schodiště	23.10	3.35	2	1	09	77.38	UJEP	
010	134	TV studio	16.45	3.35	1	1	42	55.10	UJEP	
011	135	TV studio	19.82	3.35	1	1	42	66.39	UJEP	
012	133	TV studio	12.50	3.35	1	1	42	41.87	UJEP	
013	136	TV studio	8.12	3.35	1	1	42	27.20	UJEP	
014		Úklidová komora	4.64	3.35	1	1	98	15.54	UJEP	
015	141	Předsín WC- <del>muži</del> ženy	6.75	3.35	2	1	11	22.61	UJEP	
016		WC- <del>muži</del> ženy	18.00	3.35	1	1	93	60.30	UJEP	
017	140	Učebna č.1	80.90	3.05	1	1	07	246.74	UJEP	
018	139	Učebna	47.60	3.35	1	1	07	159.46	UJEP	
019	138	Učebna č.2	80.90	3.05	1	1	07	246.74	UJEP	
020	137	TV studio	45.88	3.35	1	1	42	153.69	UJEP	
021		Hala	148.15	3.35	2	1	04	496.30	UJEP	

Celkem

Rozdělení podle zařazení

Za podlaží:		1	2	3	4	5	6
počet míst.:	21	17	4	0	0	0	0
plocha:	648.75	463.55	185.20	0	0	0	0
kubatura:	2124.77	4765.25	620.42	0.00	0.00	0.00	0.00

13 UNIVERZITA J.E.PURKYNĚ  
 99 REKTORÁT UJEP  
 Hořeni 13

40001 Ústí n/L

Strana: 3  
 Dne: 09/06/93

Areál: D0108 - Sever. terasa  
 Objekt: 02 B - katedry  
 Poř.čís.:

Hořeni 13  
 40001 Ústí n/L

Podlaží: 02

Ú d a j e o p l o c h á c h o b j e k t u

Č.míst.	dveří	Název	Plocha	Výška	Zařazení	Účel	Kód	Kubatura	Uživatel	Útvar
001	158	Předsíň WC-ženy m.ř.	7.20	3.70	2	1	11	26.64	UJEP	
002		WC-ženy m.ř.	13.70	3.70	1	1	93	50.69	UJEP	
003	148	Učebna-konz.míst.č.4	31.20	3.70	1	1	08	115.44	UJEP	
004	147	Učebna-konz.míst.č.3	31.20	3.70	1	1	08	115.44	UJEP	
005	146	Učebna-konz.míst.č.2	31.20	3.70	1	1	08	115.44	UJEP	
006	145	Učebna-konz.míst.č.1	31.20	3.70	1	1	08	115.44	UJEP	
007		Schodiště	23.10	3.70	2	1	09	85.47	UJEP	
008	156	Kabinet	21.30	3.70	1	1	09	78.81	UJEP	
009		Promítárna	18.70	3.70	1	1	09	69.19	UJEP	
010	153	Posluchárna-učebna č.6	74.70	3.40	1	1	07	253.98	UJEP	
011		Hala	159.53	3.70	2	1	04	590.26	UJEP	
012		Uklid	4.64	3.70	1	1	98	17.16	UJEP	
013	157	Předsíň WC-muži m.ř.	6.75	3.70	2	1	11	24.97	UJEP	
014		WC-muži m.ř.	18.00	3.70	1	1	93	66.60	UJEP	
015	149	Učebna-konz.míst.č.5	71.69	3.40	1	1	07	243.74	UJEP	
016	150	Učebna č.3	80.91	3.70	1	1	07	299.36	UJEP	
017	151	Učebna č.4	79.52	3.40	1	1	07	270.36	UJEP	
018	152	Posluchárna-učebna č.5	78.23	3.40	1	1	07	265.98	UJEP	
019		Promítárna	25.65	3.70	1	1	09	94.90	UJEP	


Celkem


Rozdělení podle zařazení


Za podlaží:		1	2	3	4	5	6
počet míst.:	19	15	4	0	0	0	0
plocha:	808.42	611.84	196.58	0	0	0	0
kubatura:	2899.91	6937.82	727.34	0.00	0.00	0.00	0.00


Za objekt:		1	2	3	4	5	6
počet míst.:	62	45	9	8	0	0	0
plocha:	2674.88	1769.18	526.78	378.92	0	0	0
kubatura:	10370.79	6937.82	1924.86	1508.10	0.00	0.00	0.00



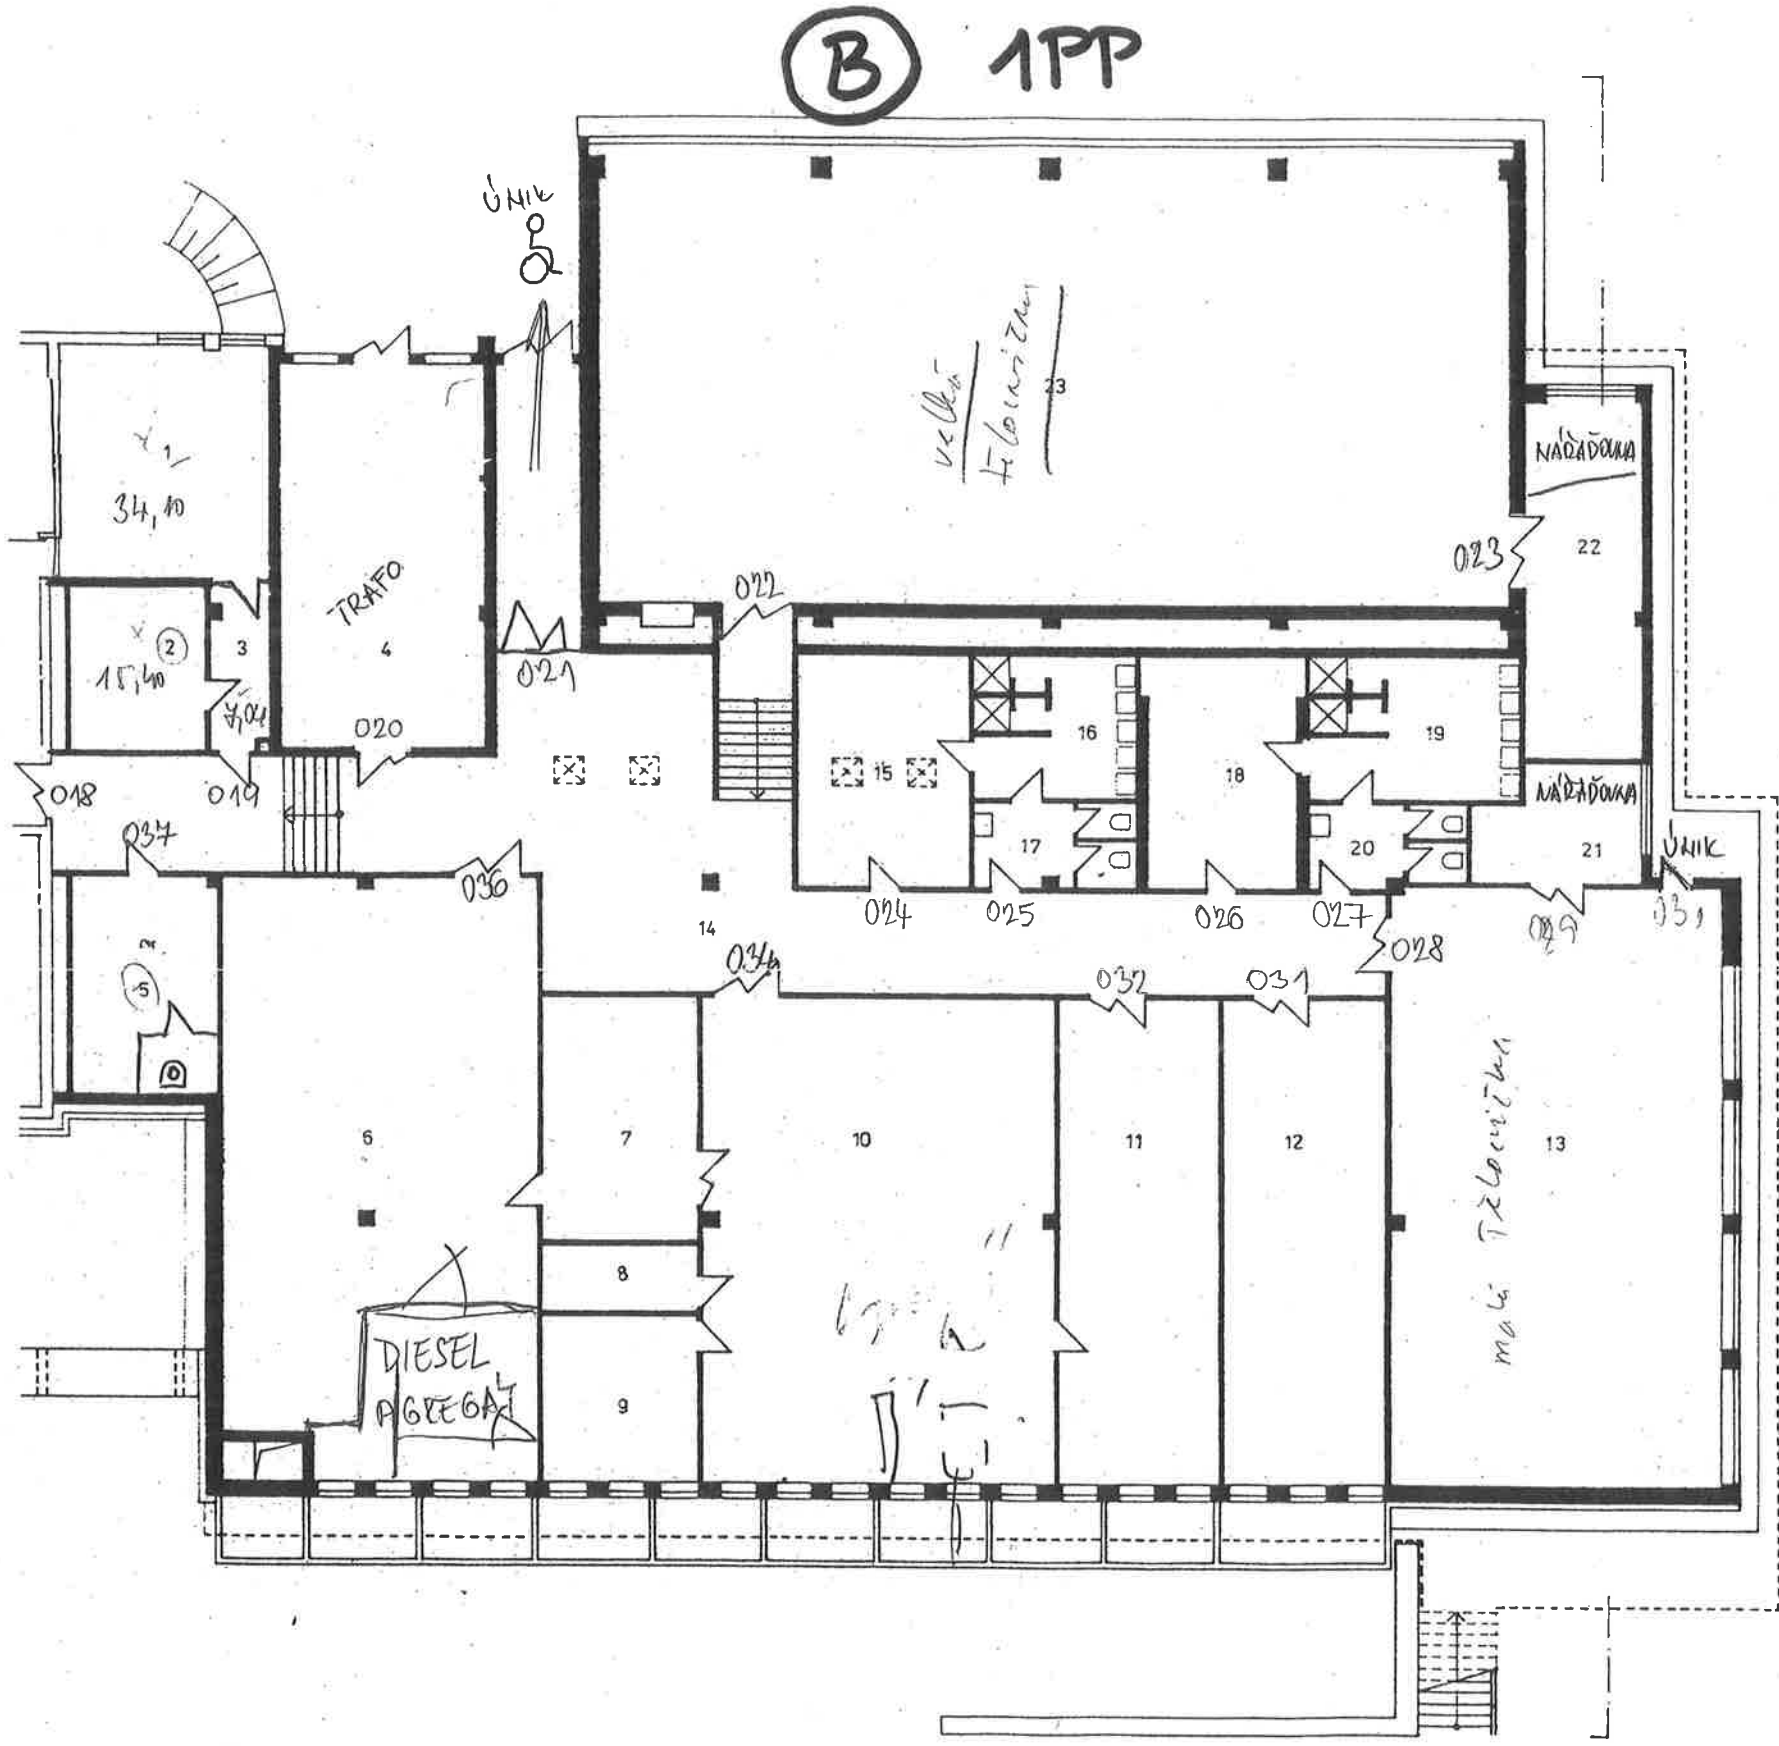

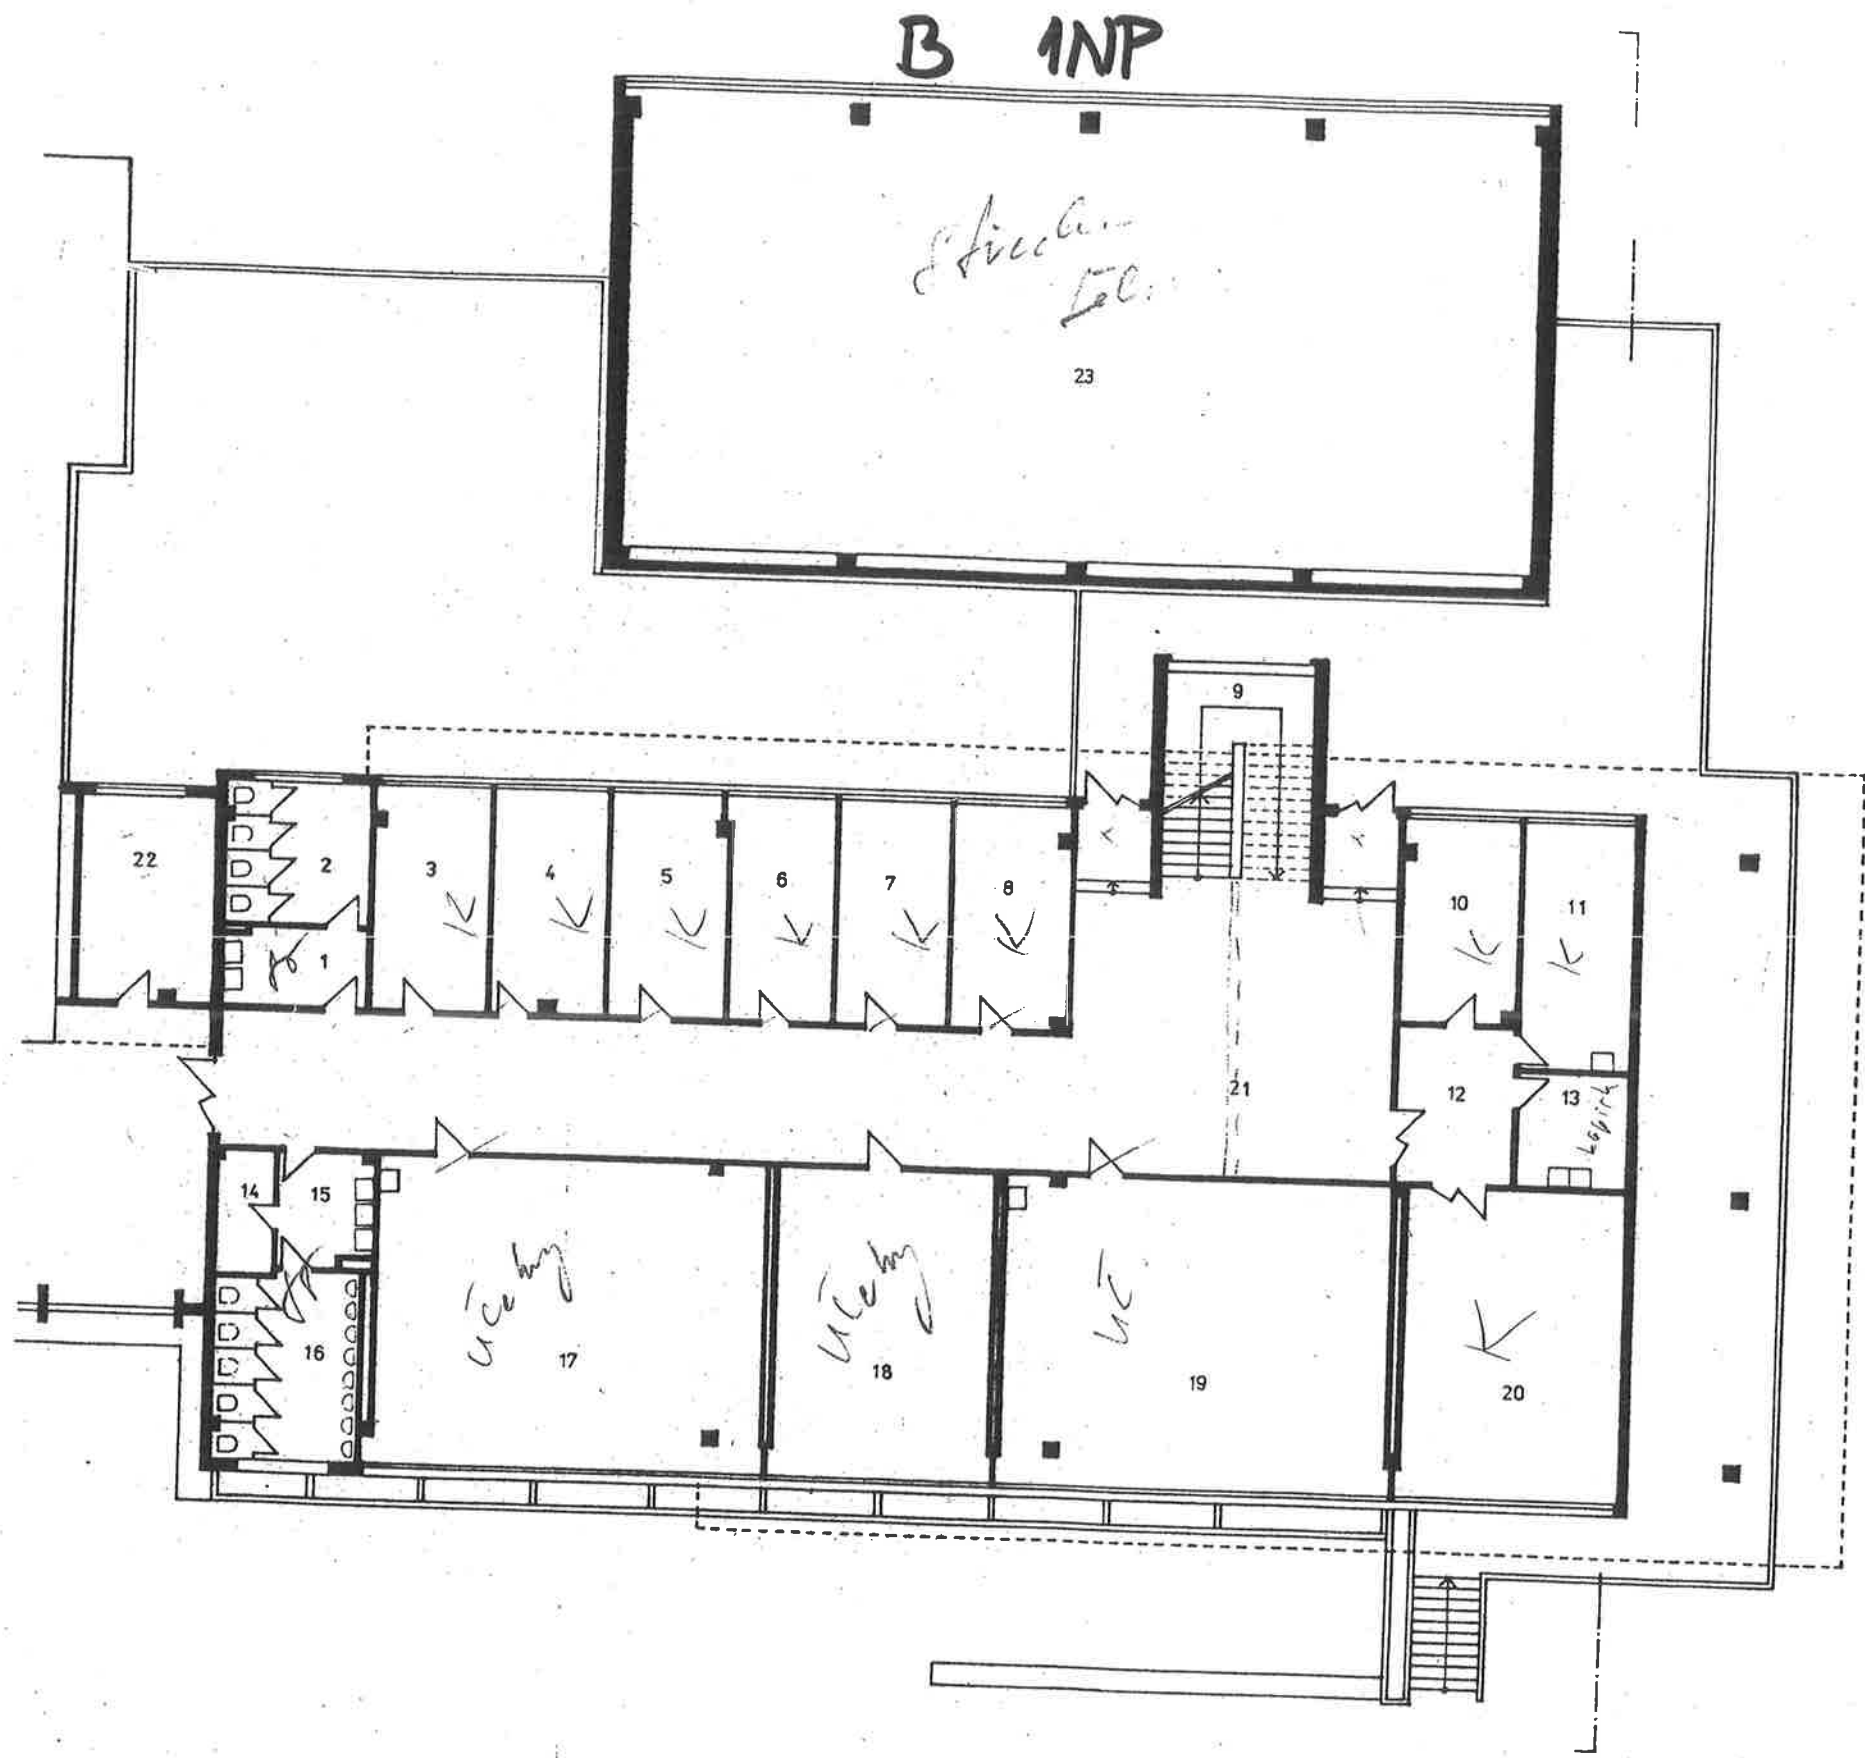

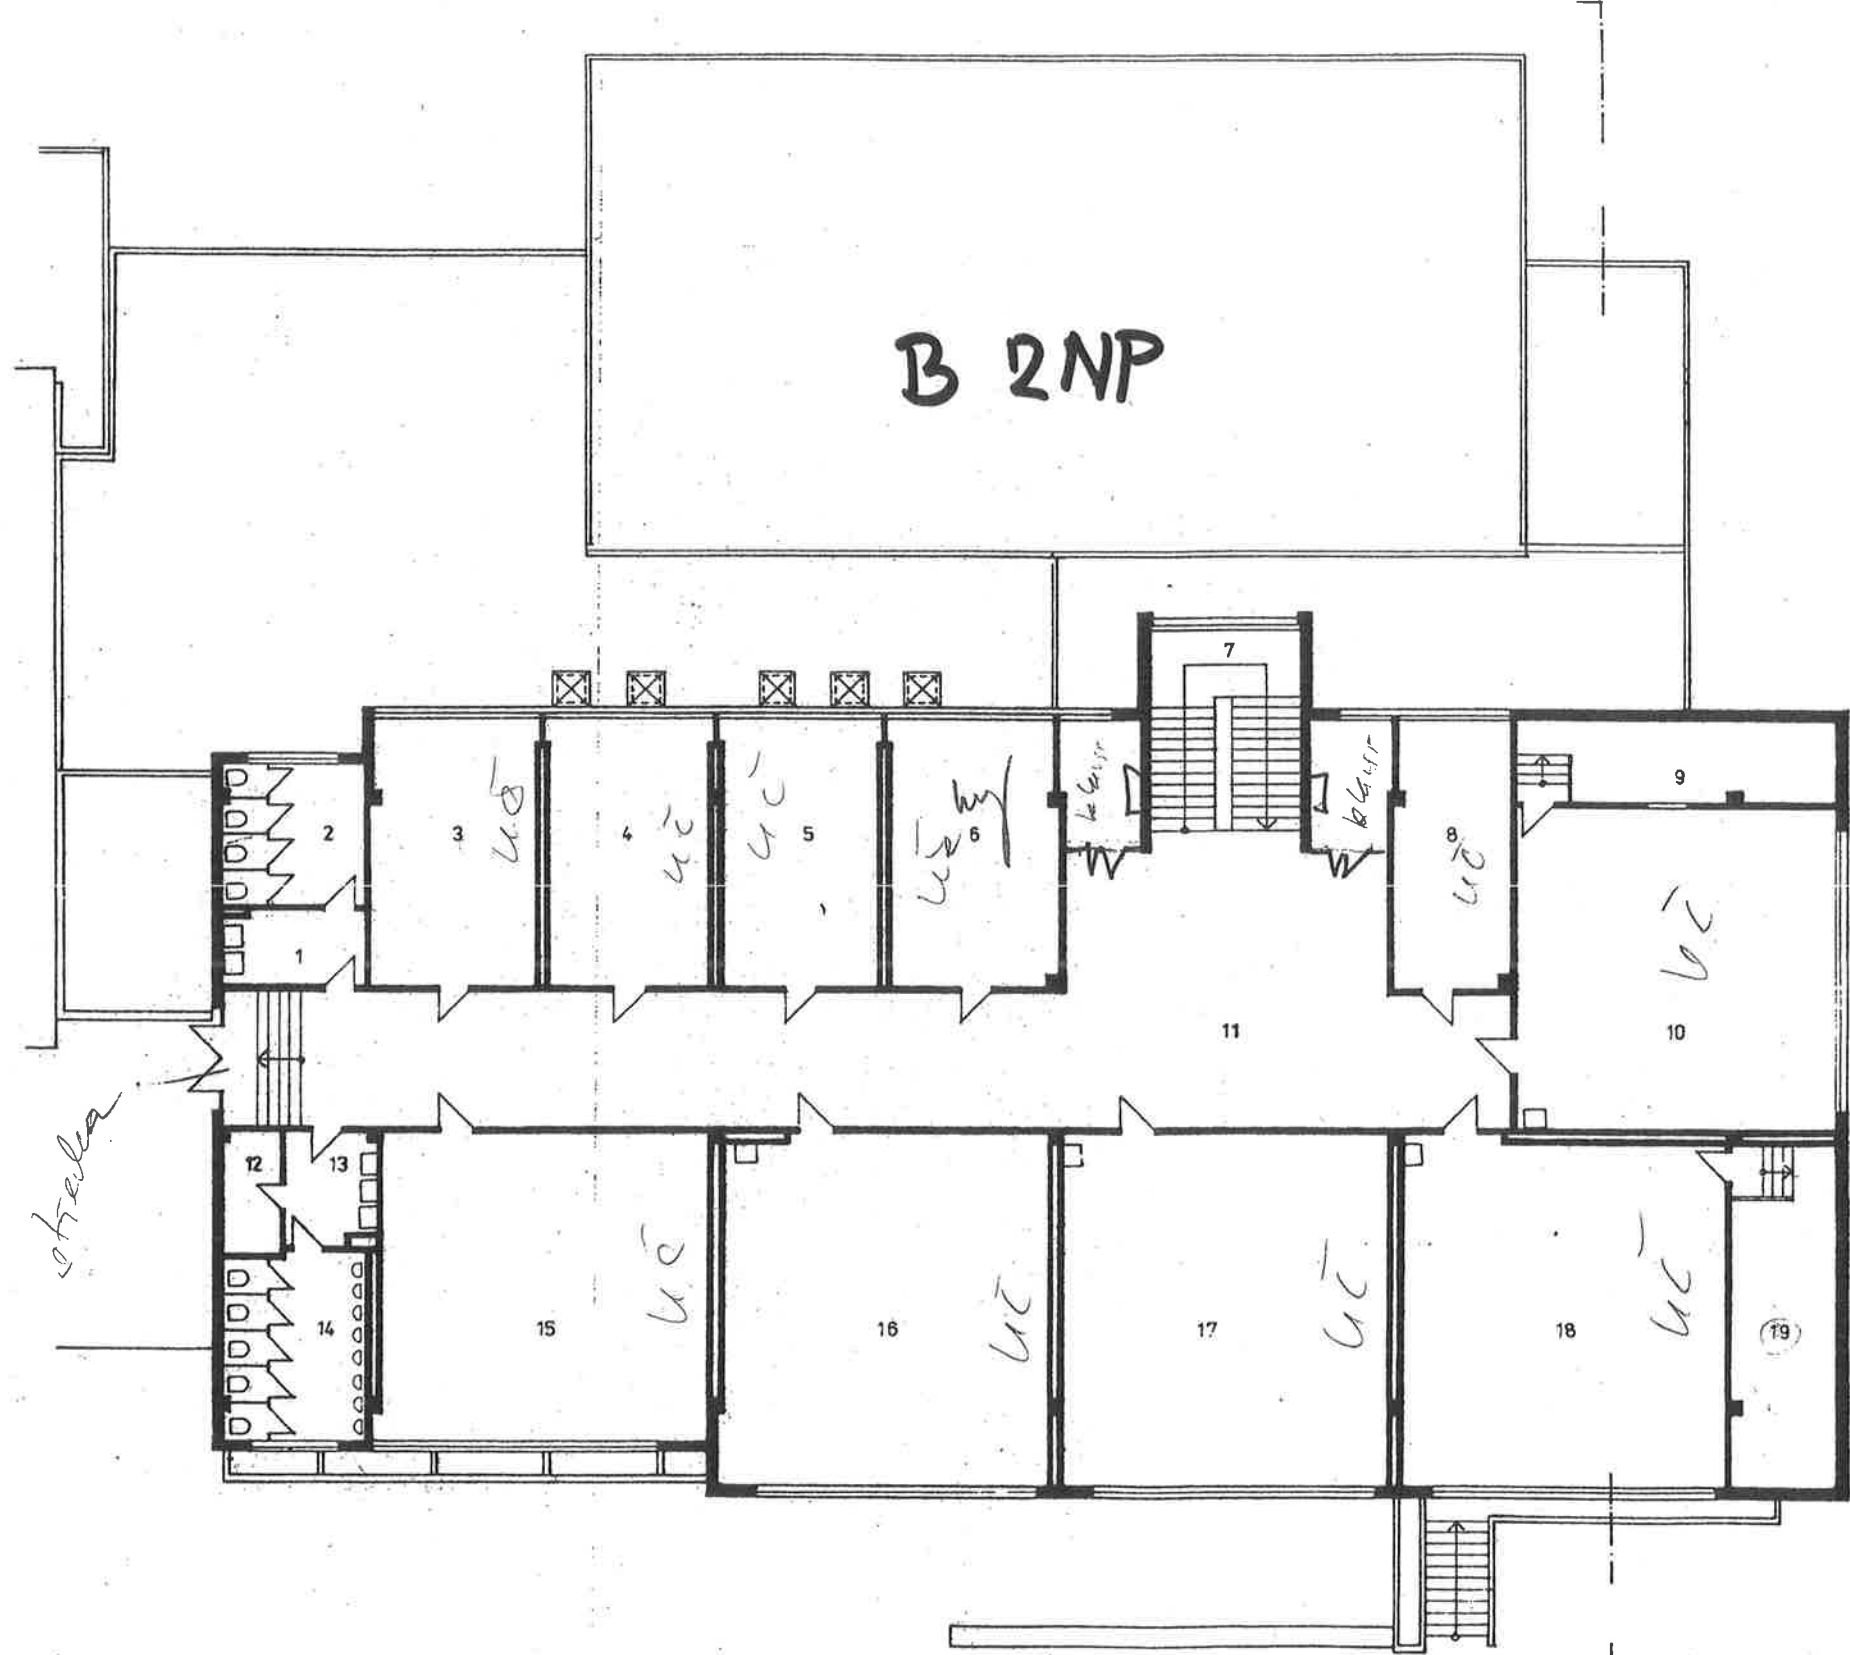

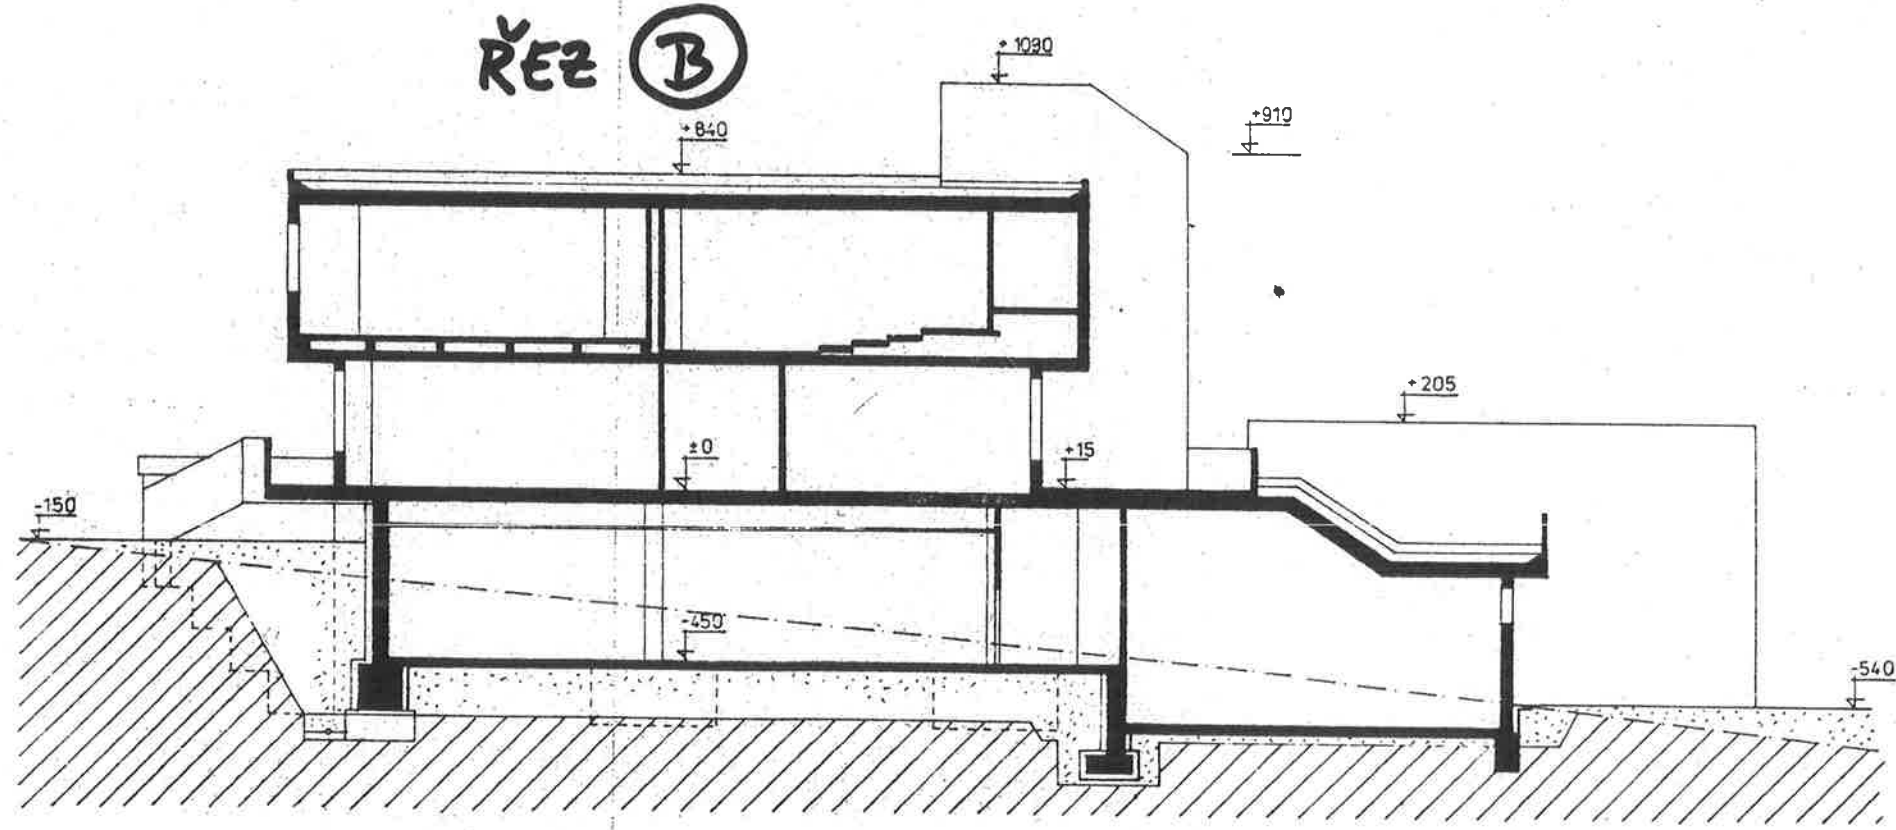

13 UNIVERZITA J.E. PURKYNĚ  
 99 REKTORÁT UJEP  
 Hořeni 13

40001 Ústí n/L

Strana: 1  
 Dne: 09/06/93

Areál: D0108 - Sever: terasa  
 Objekt: 03 C - menza  
 Poř.čís.:

Hořeni 13  
 40001 Ústí n/L

Podlaží: -1

Ú d a j e o p l o c h á c h o b j e k t u

Č.míst.	dveří	Název	Plocha	Výška	Zařazení	Účel	Kód	Kubatura	Uživatel	Útvar
001	058	Sklad	6.68	3.85	1	7	52	25.71	UJEP	
002	057	Sklad	5.22	3.85	1	7	52	20.09	UJEP	
003	056	Šatna-muži	9.50	3.85	1	7	92	36.57	UJEP	
004		WC-muži	1.55	3.85	1	7	94	5.96	UJEP	
005		Umývárna-muži	4.70	3.85	1	7	94	18.09	UJEP	
006	055	<del>SKLAD</del>	16.20	3.85	1	7	92	62.37	UJEP	
007	054	WC-ženy	7.80	3.85	1	7	94	30.03	UJEP	
008		Umývárna-ženy	7.00	3.85	1	7	94	26.95	UJEP	
009		Chodba	64.00	3.85	2	7	08	246.40	UJEP	
010	053	Sklad	11.30	3.85	1	7	52	43.50	UJEP	
011	052	Sklad	11.30	3.85	1	7	52	43.50	UJEP	
012		Sklad	8.80	3.85	1	7	52	33.88	UJEP	
013	<del>067</del>	Sklad	6.40	3.85	1	7	52	24.64	UJEP	
014	062	Sklad	12.20	3.85	1	7	52	83.16	UJEP	
015	061	Sklad	12.3	3.85	1	7	52	94.71	UJEP	
016	066	SKLAD	11.20	3.85	1	7	52	35.42	UJEP	
017	065	Sklad	12.3	3.85	1	7	52	12.70	UJEP	
018	064	Sklad	14.0	3.85	1	7	52	21.56	UJEP	
019	063	Sklad	8.30	3.85	1	7	86	31.95	UJEP	
020	076	Schodiště	10.00	3.85	2	7	09	38.50	UJEP	
021	075	Úklid	1.80	3.85	1	7	98	6.93	UJEP	
022		Výtah	2.50	3.85	2	7	10	9.62	UJEP	
023		Manipulační prostor	17.40	3.85	2	7	07	66.99	UJEP	
024	074	SKLAD	5.66	3.85	1	7	57	21.79	UJEP	
025	073	DENNÍ MÍSTNOST - Úklid	15.00	3.85	1	7	52	50.05	UJEP	
026	070	Hl.uzávěr vody	13.00	2.90	3	7	15	37.70	UJEP	
027	069	SKLAD (AREÁL)	19.35	3.85	1	7	52	25.21	UJEP	
<del>028</del>		Manipulační prostor	<del>15.60</del>	3.85	2	7	07	49.28	UJEP	
029	071		15.60	3.85	1	7	86	60.06	UJEP	
030	067	Strojovna chladičů	34.44	3.85	3	7	17	90.24	UJEP	
<del>031</del>		Chladič	<del>30.00</del>	3.85	1	7	52	42.35	UJEP	
032	059	VZT+RM+EL (div.076)	294.00	3.85	3	6	03	1131.90	UJEP	
033		Rampa	16.80	0.00	2	7	07	0.00	UJEP	
034		Garáž	49m <sup>2</sup> 24.50	4.80	1	6	56	117.60	UJEP	
035		<del>SKLAD</del>	<del>24.50</del>	4.80	1	6	56	117.60	UJEP	

Celkem

Rozdělení podle zařazení

Za podlaží:	1	2	3	4	5	6
počet míst.:	35	26	6	3	0	0
plocha:	725.60	271.66	123.50	330.44	0	0
kubatura:	2763.08	1092.44	410.79	1259.84	0.00	0.00

13 UNIVERZITA J.E.PURKYNĚ  
99 REKTORÁT UJEP  
Hořeni 13

40001 Ústí n/L

Strana: 2  
Dne: 09/06/93

Areál: D0108 - Sever.terasa  
Objekt: 03 C - menza  
Poř.čís.:

Hořeni 13  
40001 Ústí n/L

Podlaží: 01

Ú d a j e o p l o c h á c h o b j e k t u

Č.míst. dveří	Název	Plocha	Výška	Zařazení	Účel	Kód	Kubatura	Uživatel	Útvar
001	Vstupní hala	56.62	4.85	2	7	04	274.60	UJEP	
002	087 Bufet	41.66	3.30	1	7	82	137.47	UJEP	
003	088 Přípravna	14.30	3.30	1	7	86	47.19	UJEP	
004	Mytí nádobí	3.44	4.85	1	7	84	16.68	UJEP	
005	Jídelna	345.32	4.85	1	7	81	1674.80	UJEP	
006	Vzduchotechnika	6.07	4.85	3	6	18	29.43	UJEP	
007	Manipulace	81.43	4.85	2	7	07	394.93	UJEP	
008	089 Příruční sklad	3.87	4.85	1	7	52	18.76	UJEP	
009	Schodiště	10.44	4.85	2	7	09	50.63	UJEP	
010	Výtah	2.34	4.85	2	7	10	11.34	UJEP	
011	078 Sklad	14.35	4.85	1	7	52	69.59	UJEP	
012	079 Předstíň WC-muži	2.20	4.85	2	7	11	10.67	UJEP	
013	WC-muži	2.42	4.85	1	7	92	11.73	UJEP	
014	080 Předstíň WC-ženy	2.20	4.85	2	7	11	10.67	UJEP	
015	WC ženy	2.42	4.85	1	7	92	11.73	UJEP	
016	081 Vedoucí kuchyně	17.82	4.85	1	7	57	86.42	UJEP	
017	082 Kuchyně-varna	55.42	4.85	1	7	83	268.78	UJEP	
018	Kuchyně	7.98	4.85	1	7	86	38.70	UJEP	
019	Kuchyně	7.98	4.85	1	7	86	38.70	UJEP	
020	Kuchyně	12.50	4.85	1	7	86	60.62	UJEP	
021	Kuchyně	13.78	4.85	1	7	86	66.93	UJEP	
022	085 Výdej	18.27	4.85	1	7	85	88.60	UJEP	
023	Umývárna stol.nádobí	13.25	4.85	1	7	84	64.26	UJEP	
024	Umývárna kuchyň.nádobí	9.88	4.85	1	7	84	47.91	UJEP	
025	084 Vedoucí kuchař	3.15	4.85	1	7	57	15.27	UJEP	
026	086 Úklid	2.42	4.85	1	7	98	11.73	UJEP	
027	Schodiště	12.69	4.85	2	7	09	61.54	UJEP	
028	Ochoz	0.00	0.00	2	7	12	0.00	UJEP	
029	Ochoz	0.00	0.00	2	7	12	0.00	UJEP	
030	Vnější schodiště	0.00	0.00	2	7	09	0.00	UJEP	

Celkem

Rozdělení podle zařazení

Za podlaží:	1	2	3	4	5	6
počet míst.:	30	19	10	1	0	0
plocha:	764.22	590.23	167.92	6.07	0	0
kubatura:	3619.72	3868.31	814.41	29.43	0.00	0.00

13 UNIVERZITA J.E.PURKYNĚ  
99 REKTORÁT UJEP  
Hořeni 13

40001 Ústí n/L

Strana: 3  
Dne: 09/06/93

Areál: D0108 - Sever. terasa  
Objekt: 03 C - menza  
Poř.čís.:

Hořeni 13  
40001 Ústí n/L

Podlaží: 02

Ú d a j e o p l o c h á c h o b j e k t u

Č.míst.	dveří	Název	Plocha	Výška	Zařazení	Účel	Kód	Kubatura	Uživatel	Útvar
001	182	Hlavní přednáš.sál(d.183)	239.49	5.00	1	0	03	1197.45	UJEP	
002		Schodiště	28.44	3.68	2	1	09	104.65	UJEP	
003		Hala	266.81	3.68	2	1	04	981.86	UJEP	
004	191	Chodba	13.91	3.68	2	1	08	51.18	UJEP	
005	190	Úmývárna-muži <del>ženy</del>	5.70	3.68	1	1	93	20.97	UJEP	
006		WC-muži <del>ženy</del>	17.28	3.68	1	1	93	63.59	UJEP	
007	192	Sklad	21.18	3.68	1	1	52	77.94	UJEP	
008	193	Schodiště	11.18	3.68	2	1	09	41.14	UJEP	
009	194	Předsíň	4.37	2.54	2	1	11	11.09	UJEP	
010	195	Baterie	4.60	2.54	3	6	05	11.68	UJEP	
011	196	Rozvodna	13.44	2.54	3	6	04	34.13	UJEP	
012		Vzduchotechnika	5.00	2.54	3	6	18	12.70	UJEP	
013		Sklad	10.75	2.85	1	1	52	30.63	UJEP	
014	184	Předsíň WC-ženy <del>muži</del>	10.73	3.68	2	1	11	39.48	UJEP	
015		WC-ženy <del>muži</del>	8.25	3.68	1	1	93	30.36	UJEP	
016	187	Úklidová komora	9.69	3.68	1	1	98	35.65	UJEP	
017	188	Sklad	17.34	3.68	1	1	52	63.81	UJEP	
018	185	Sklad (chodba)	8.28	3.68	1	1	52	30.47	UJEP	
019	186	Vstup na střechu	4.40	3.68	2	1	01	16.19	UJEP	
020		Pochozí střecha	263.50	0.00	2	1	12	0.00	UJEP	
024		Schodiště	30.40	3.68	2	1	09	111.87	UJEP	


Celkem

Rozdělení podle zařazení

Za podlaží:		1	2	3	4	5	6
počet míst.:	21	9	9	3	0	0	0
plocha:	994.74	337.96	633.74	23.04	0	0	0
kubatura:	2966.92	5419.21	1357.50	58.52	0.00	0.00	0.00





# C 1PP

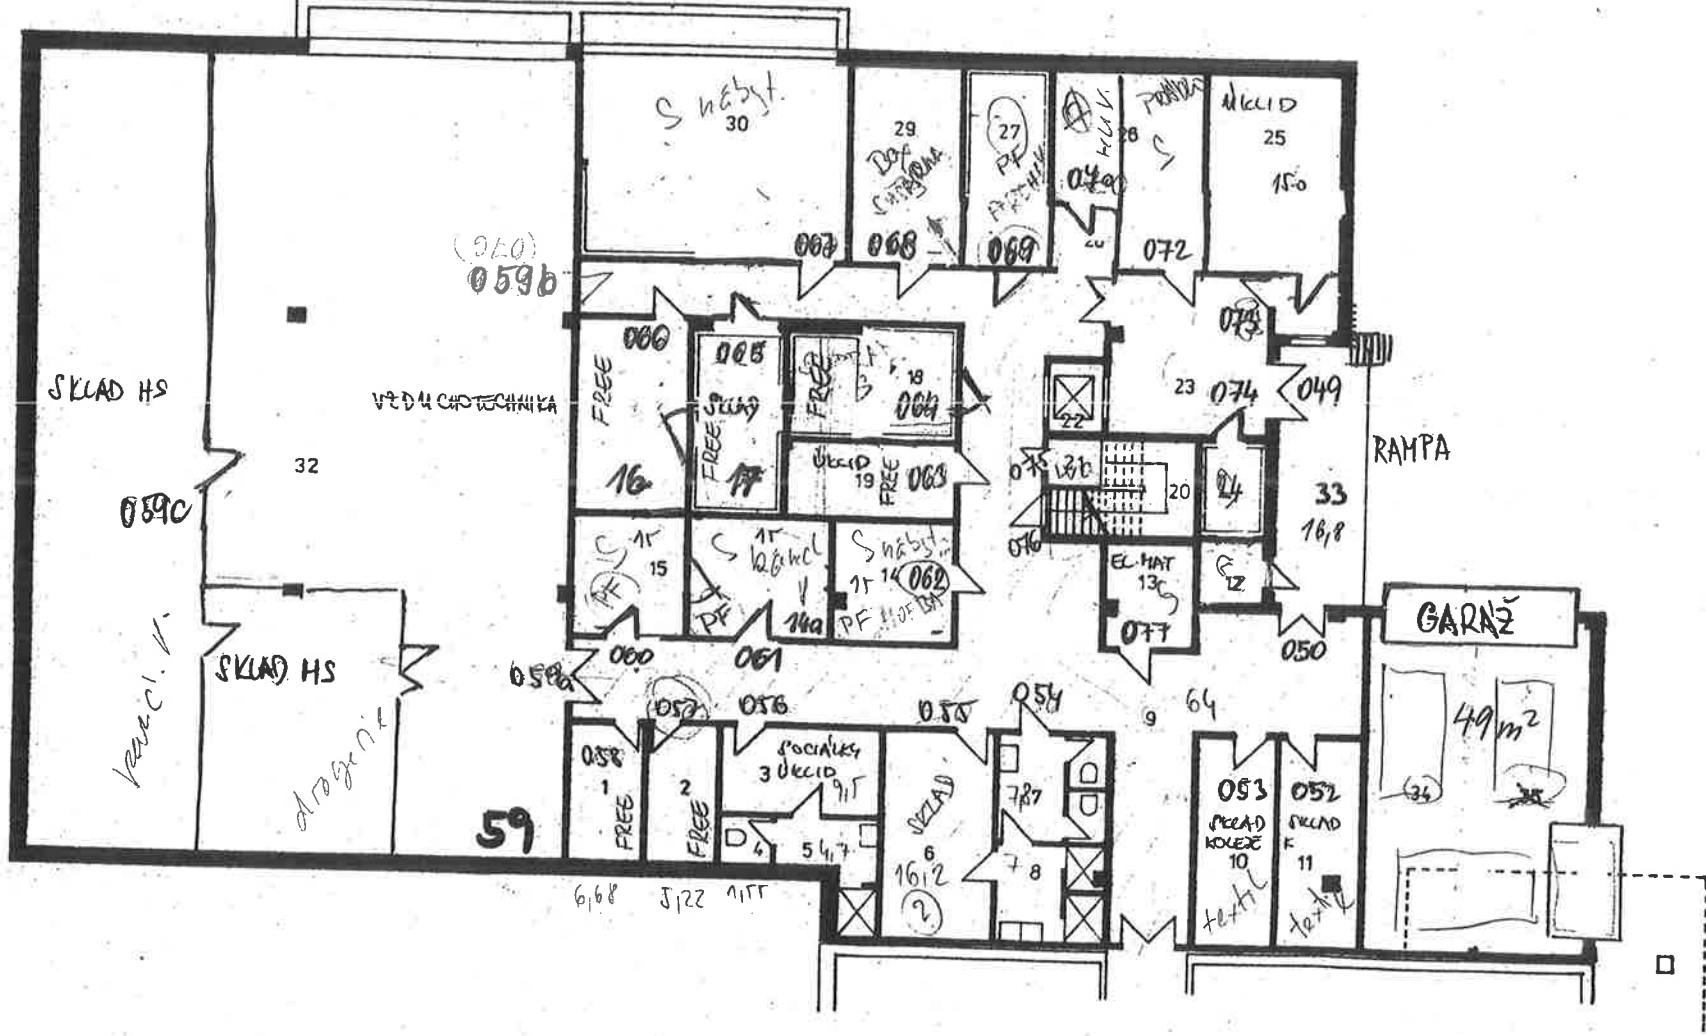


063 obřady  
 064 poloprádny  
 065 "AROUN" PO, BT  
 066 TOLOPRA DNE  
 067 → 069  
 068 pily mrazák



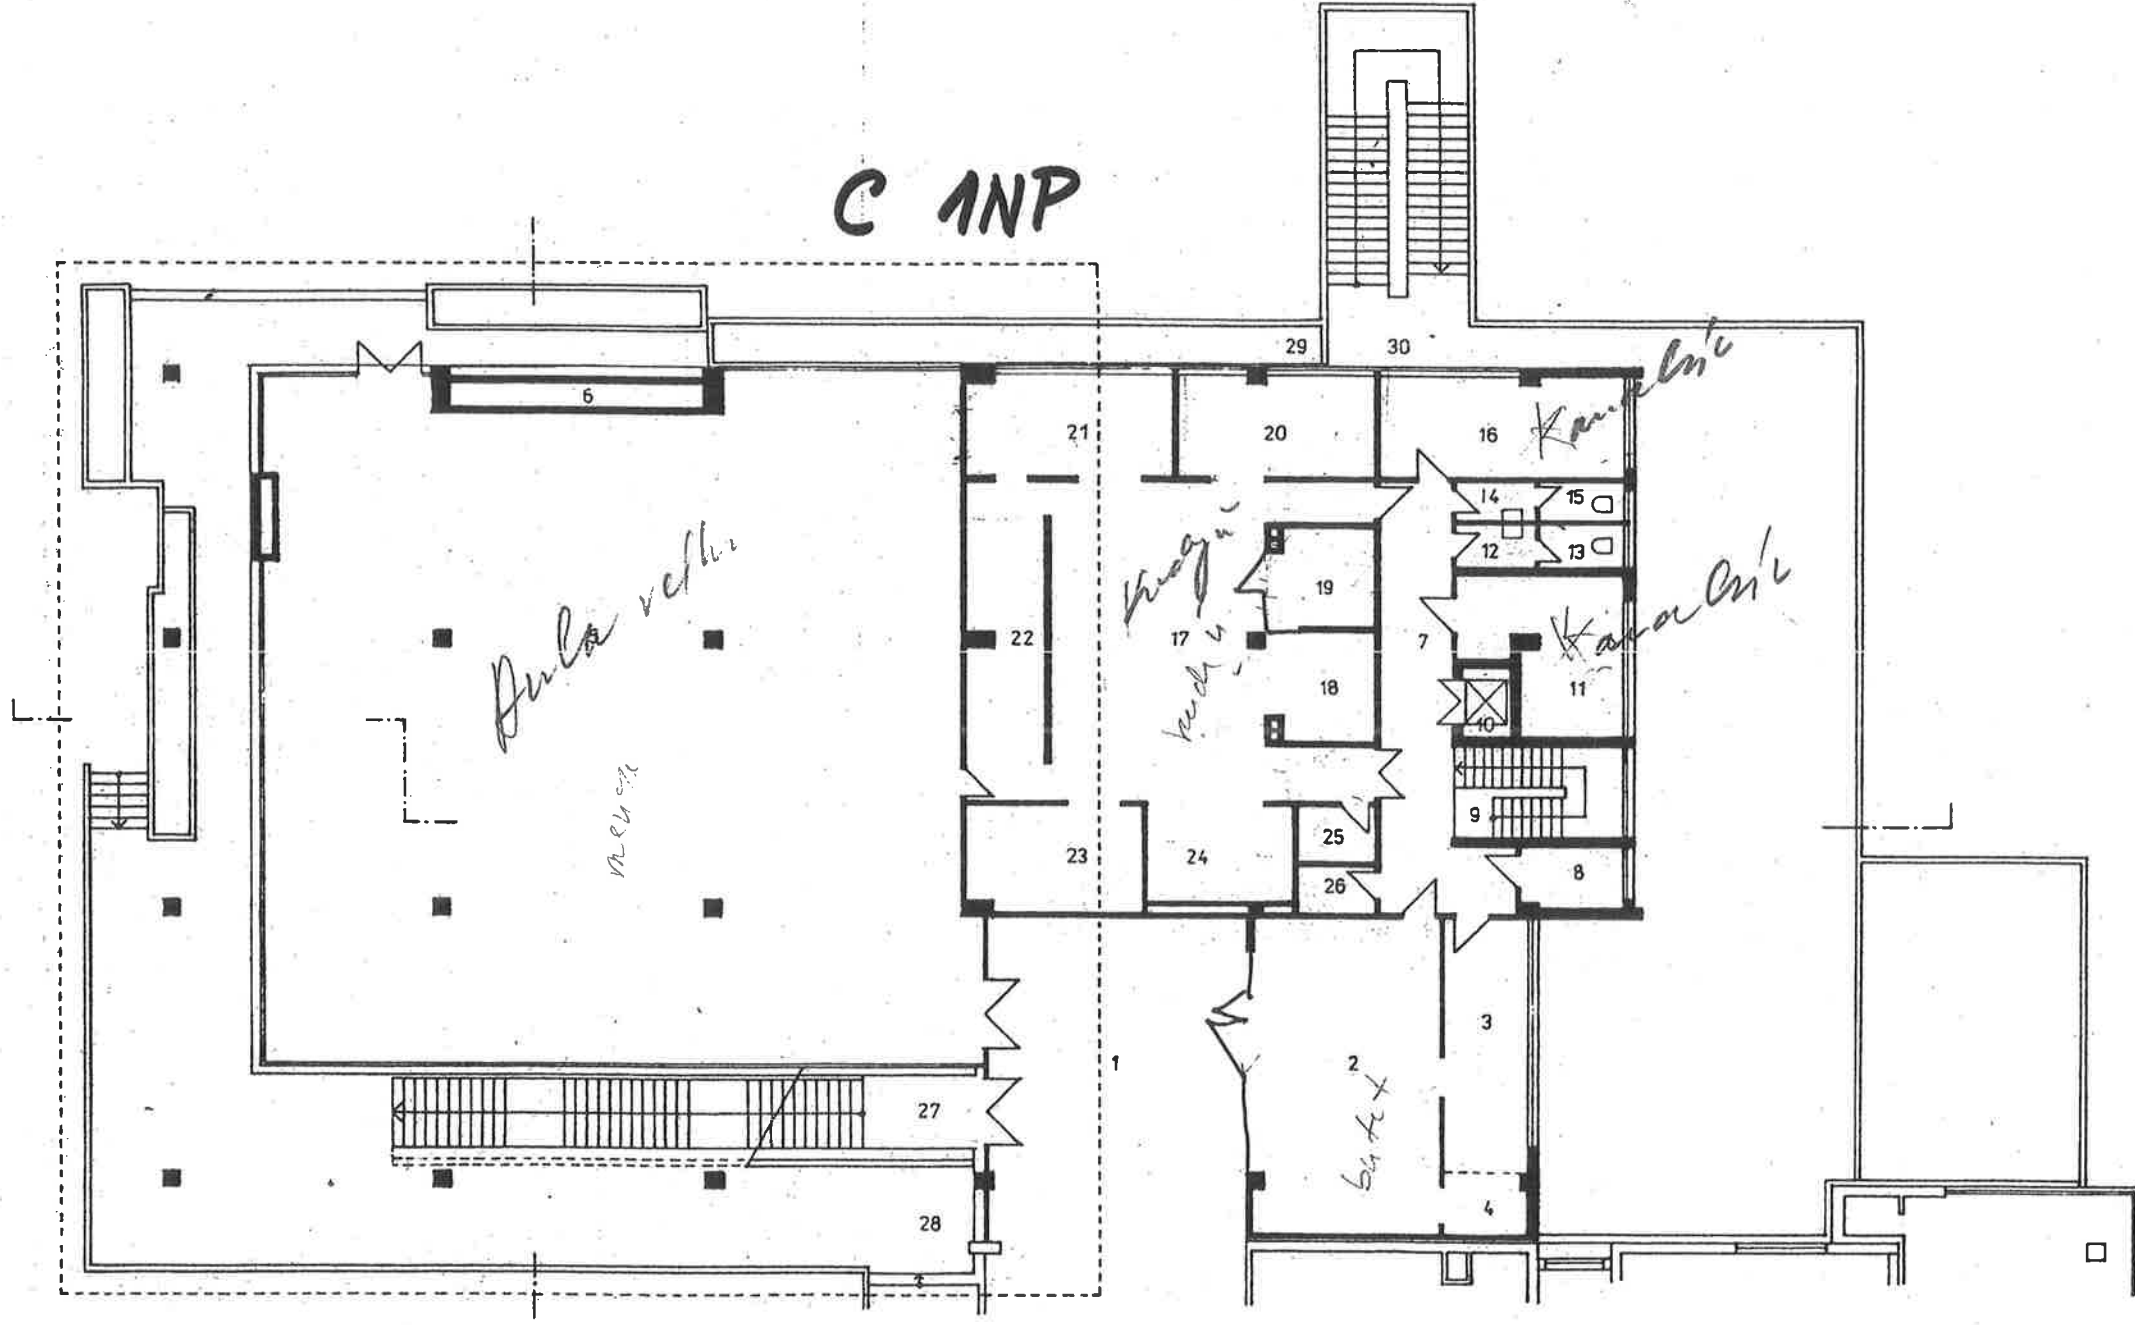

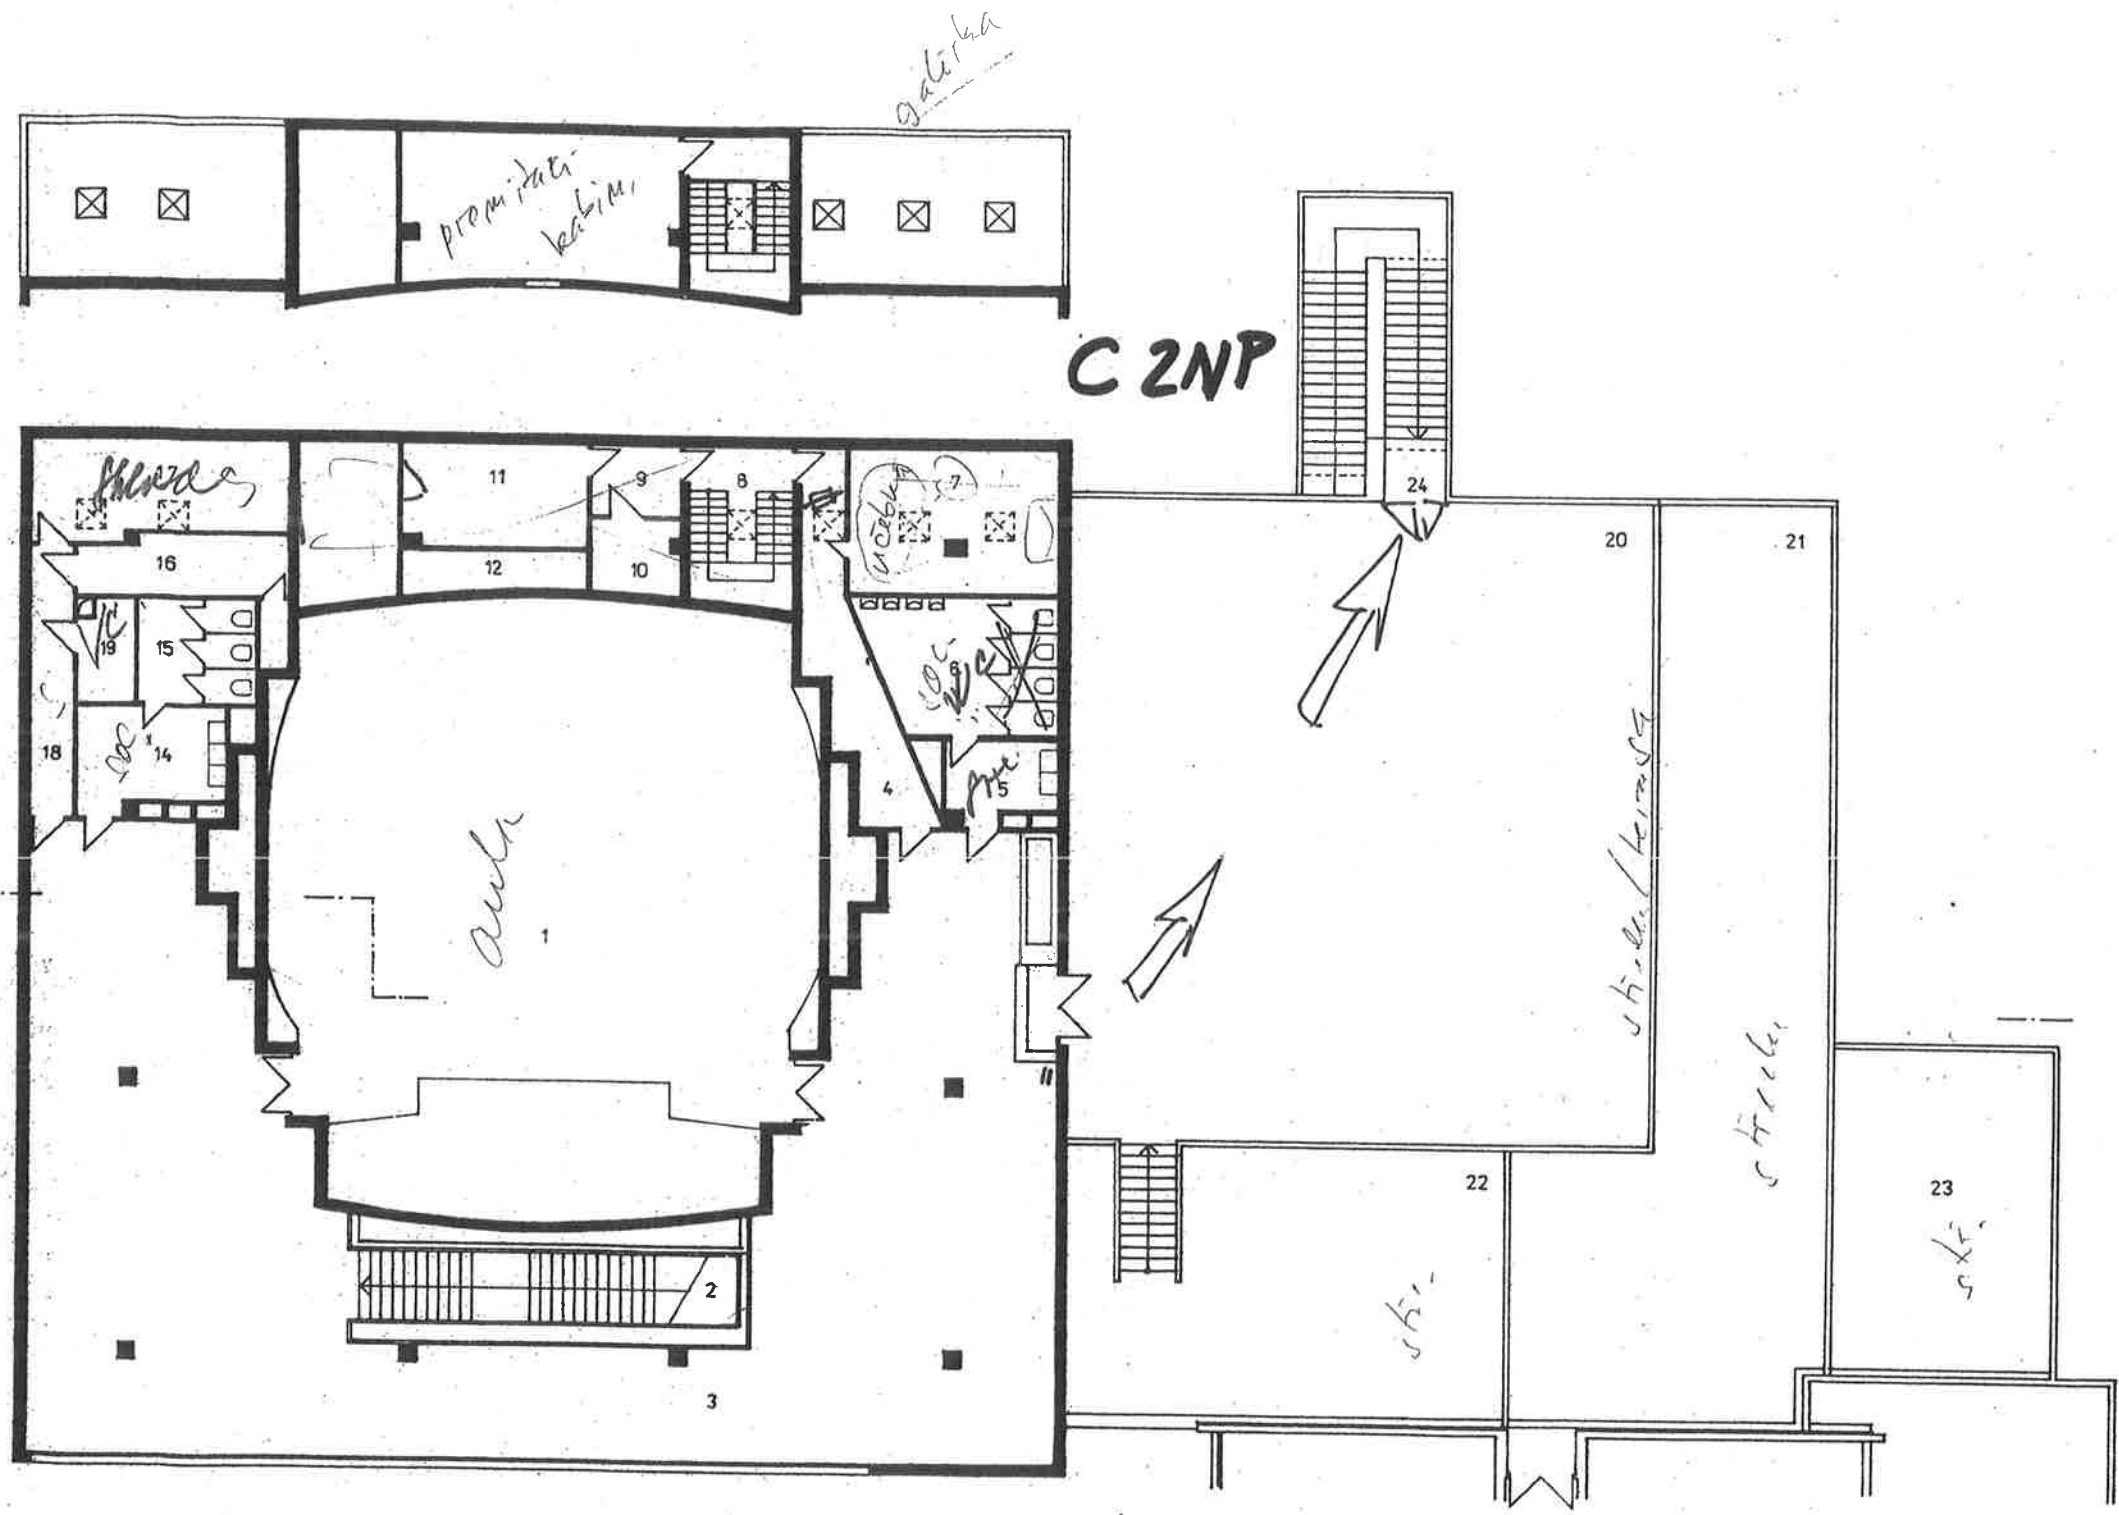

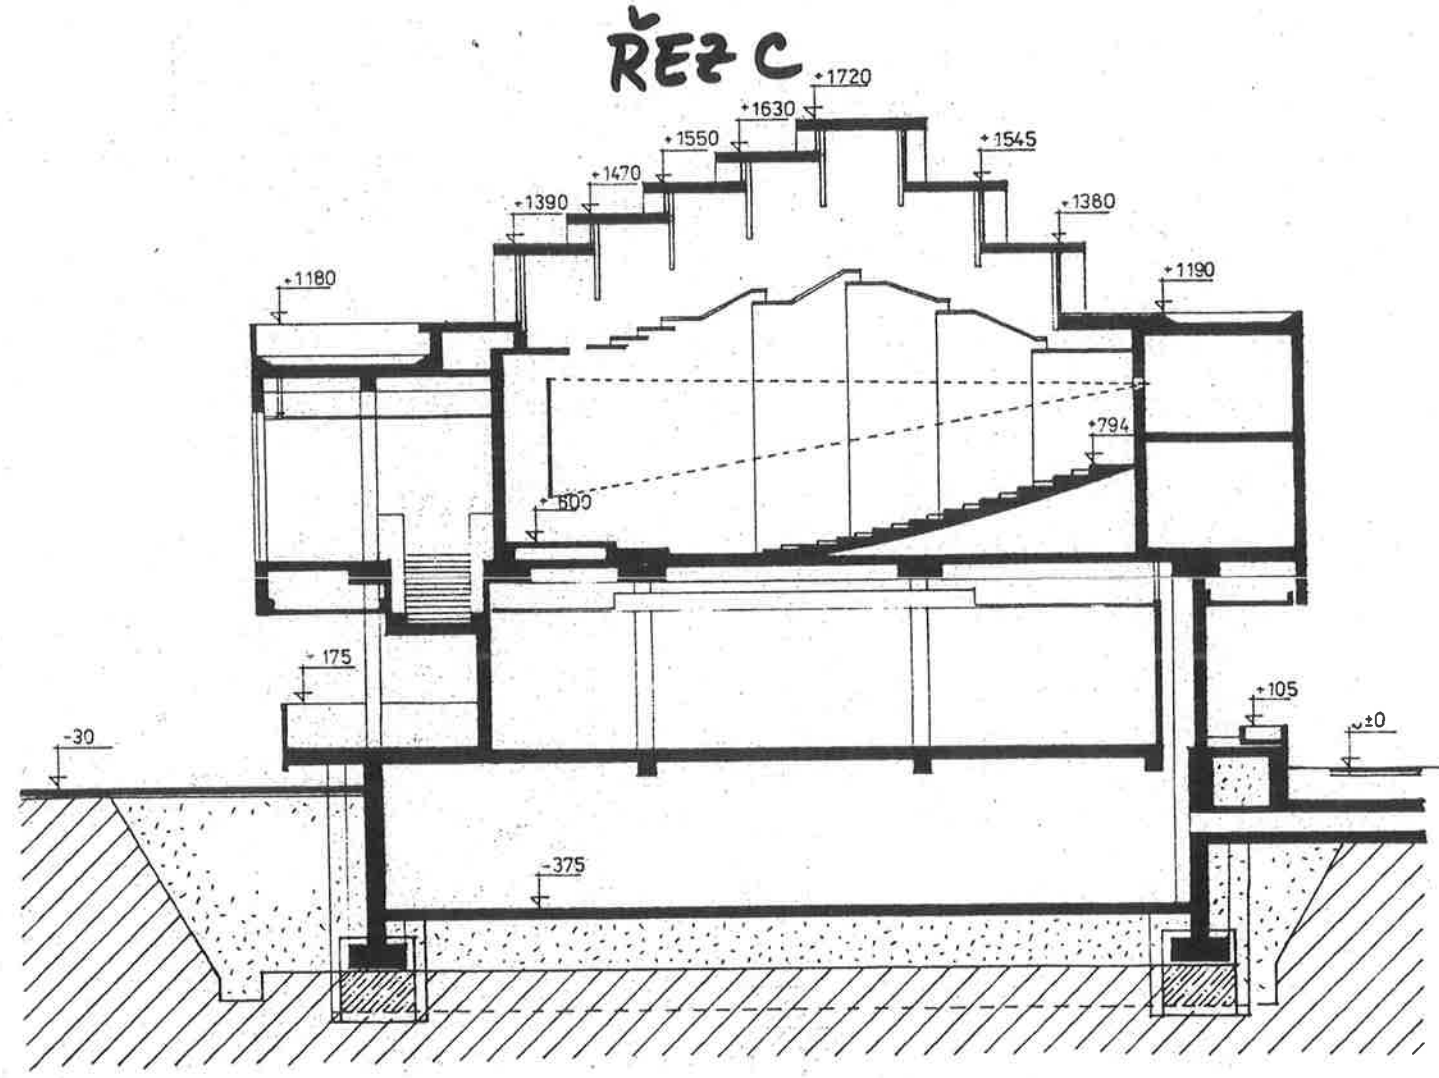

Zpracováno 08/93  
měřítko 1:200

D010803 C - Menza  
příčný řez